

Es wird ausdrücklich darauf hingewiesen, dass die in den beigelegten Planunterlagen enthaltenen Angaben und Maßzahlen hinsichtlich der Lage und Verlegetiefe unverbindlich sind. Mit Abweichungen muss gerechnet werden.

Dabei ist zu beachten, dass erdverlegte Leitungen nicht zwingend geradlinig sind und daher nicht auf dem kürzesten Weg verlaufen. Darüber hinaus darf aufgrund von Erdbewegungen, auf die das Versorgungsunternehmen keinen Einfluss hat, auf eine Angabe zur Überdeckung nicht vertraut werden. Die genaue Lage und der Verlauf der Leitungen ist in jedem Fall durch fachgerechte Erkundungsmaßnahmen (Ortung, Querschläge, Suchschlitze, Handschachtung o. a.) festzustellen. Bei nicht bekannter Lage der Leitung ist auf den Einsatz von Maschinen zu verzichten.

Die abgegebenen Planunterlagen geben den Bestand zum Zeitpunkt der Auskunftserteilung wieder. Es ist darauf zu achten, dass zu Beginn der Bauphase immer das Antwortschreiben mit aktuellen Planunterlagen vor Ort vorliegt. Die Auskunft gilt nur für den angefragten räumlichen Bereich und nur für eigene Leitungen, so dass mit Anlagen anderer Versorgungsunternehmen gerechnet werden muss, bei denen weitere Auskünfte eingeholt werden müssen. Die Entnahme von Maßen durch Abgreifen aus den Planunterlagen ist nicht zulässig.

• Erläuterungen zu den Druckangaben:

Sämtliche im vorliegenden Hinweisblatt angegebenen Druckwerte in bar sind als Überdruck zu verstehen.

08 Wichtige Hinweise zum Verhalten bei Beschädigungen an Gasverteilungsanlagen der E.DIS Netz GmbH

Zu Beschädigungen an Gasrohrleitungen zählen auch Schäden ohne Gasaustritt (Deformierungen, Umhüllungs-schäden).

Wenn eine Rohrleitung so beschädigt worden ist, dass der Inhalt austritt, sind sofort Vorkehrungen zur Verringerung von Gefahren zu treffen. Die E.DIS Netz GmbH ist unverzüglich zu informieren.

Sie erreichen unseren Entstörungsdienst unter folgender Rufnummer:

Fürstenwalde 01 80/4 55 11 11*

(* 0,20 €/Verbindung aus dem Festnetz / Mobilfunk max. 0,42€/Min)

Bei ausströmendem Gas besteht Brand- und Explosionsgefahr!

Maßnahmen: Gasaustritt im Freien

- Die Größe des Gefahrenbereiches wird durch verschiedene Einflussfaktoren bestimmt, z. B.:
 - Menge des austretenden Gases (z. B. hoher Druck, großer Rohrdurchmesser),
 - Windrichtung und -stärke (Verschiebung des Gefährdungsbereiches),
 - topographische Bedingungen (z. B. Hohlräume, Schächte und Kanäle berücksichtigen),
 - Bebauung (ggf. müssen Gebäude evakuiert werden).

Beachten sie bitte diese Einflussfaktoren!

Schadensstelle sofort verlassen!

Es besteht Brand-, Explosions- und Erstickungsgefahr!

- Arbeiten einstellen!
- Mögliche Zündquellen fernhalten!
- Funkenbildung vermeiden!
- Kein Streichholz oder Feuerzeug anzünden!
- Keine Mobiltelefone im Gefahrenbereich verwenden!
- Nicht rauchen!
- Maschinen und Fahrzeugmotoren außer Betrieb setzen!
- Keine elektrischen Schalter und Klingeln betätigen!
- Keine elektrischen Verbindungen herstellen oder lösen!
- Gefahrenbereich absichern, Schadensstelle weitläufig absperren!
- Zutritt unbefugter Personen verhindern!
- Betroffene Personen warnen!
- Gefahrenbereich verlassen und bis zum Eintreffen von Fachpersonal von außerhalb überwachen!
- Hilfe (z.B. Polizei 110, Feuerwehr 112) hinzuziehen!
- Erste Hilfe leisten!

Maßnahmen: Gasaustritt im Gebäude

- Gleiche Verfahrensweise wie Gasaustritt im Freien.
- Lüftungsmaßnahmen durchführen!
- Wenn möglich Absperrhahn schließen!
- Mitbewohner durch Klopfen und lautes Rufen warnen (nicht klingeln oder telefonieren)!

Maßnahmen: Gasbrand

- Gasbrände nicht löschen (Vermeidung der Explosionsgefahr)!
- Ein Übergreifen der Flammen auf brennbare Materialien in der Umgebung verhindern!

Muss aus Gründen der Personenrettung ein Erdgasbrand gelöscht werden, sind Pulverlöscher der Brandklasse C zu verwenden.

Bestandsplan-Auskunft

Regionalbereich: Mecklenburg Vorpommern; Bereich Malchin

Nr: Mal 010-2020

(bei Rückfragen angeben)

Vorhaben: Leitungsauskunft

Ort: Dargun

Straße: Lindenweg

Baufirma : Baukonzept Neubrandenburg

Baubeginn:

Nachfolgende Bestandspläne wurden übergeben (**bitte Vollständigkeit überprüfen !!!**):

Art	U [kV]/ Druck-stufe	Ort	Plan-Nr.	Bemerkungen
K	0,4	Dargun	3426493	A2Q 1:500
G	ND	Dargun	3426492	A2Q 1:500

(Art: K-Kabel / Fri-Freileitung / FM-Fernmeldeleitung / Strb-Straßenbeleuchtung / G - Gasleitungen)

Es wurden weiterhin folgende Hinweise und Richtlinien zu Arbeiten in der Nähe von Versorgungsanlagen übergeben:

- ¹⁾ „Hinweise und Richtlinien zu Arbeiten in der Nähe von Kabelanlagen der E.DIS Netz GmbH“
- ¹⁾ „Hinweise und Richtlinien zu Arbeiten in der Nähe von Freileitungen der E.DIS Netz GmbH“
- ¹⁾ „Hinweise und Richtlinien zu Baumpflanzungen in der Nähe von Versorgungsanlagen der E.DIS Netz GmbH“
- ¹⁾ „Hinweise zu Bebauung und Begrünung in der Nähe vorhandener/geplanter 110 kV-Freileitungen der E.DIS Netz GmbH“
- ¹⁾ „Richtlinien zum Schutz erdverlegter Gasleitungen der E.DIS Netz GmbH und Hinweise über das Verhalten bei Beschädigungen an Gasleitungen der E.DIS Netz GmbH“

Anmerkungen:

Für Rückfragen steht Ihnen gern zur Verfügung für:

Stromversorgungsanlagen : Herr Beyer , Telefonnummer: 03994 / 2097 3912,

Gasversorgungsanlagen : Herr Thurm , Telefonnummer: 03994 / 2097 3970,

Hochspannungsanlagen : Herr , Telefonnummer: .

(wenn nicht erreichbar: bitte folgende Telefonnummer: 03361 / 733-2333* wählen)

* (3,9 Cent/Min. aus dem Festnetz; Mobilfunk max. 42 Cent/Min.)

Hiermit bestätige ich, von der E.DIS Netz GmbH **Bestandspläne**, in welchen die Lage der Versorgungsanlagen eingetragen sind und **Hinweise und Richtlinien zu Arbeiten in der Nähe von Versorgungsanlagen der E.DIS Netz GmbH**, erhalten zu haben.

Mir ist bekannt, dass vor dem Beginn von Arbeiten weitere Auskunft bei der E.DIS Netz GmbH eingeholt werden muss, falls irgendeine Ungewissheit hinsichtlich der Leitungsführung besteht oder die Arbeiten nicht umgehend ausgeführt werden. Übergebene Bestandspläne bzw. Kopien dieser sowie diese „Bestandsplan-Auskunft“ müssen bei der bauausführenden Firma vor Ort vorliegen.


¹⁾ Anschreiben Nr. 010/2020 erhalten

Kunde/Amt/Baufirma/Planungsbüro

E.DIS Netz GmbH

Datum, Unterschrift (Stempel)

08.01.20
Datum, Bearbeiter

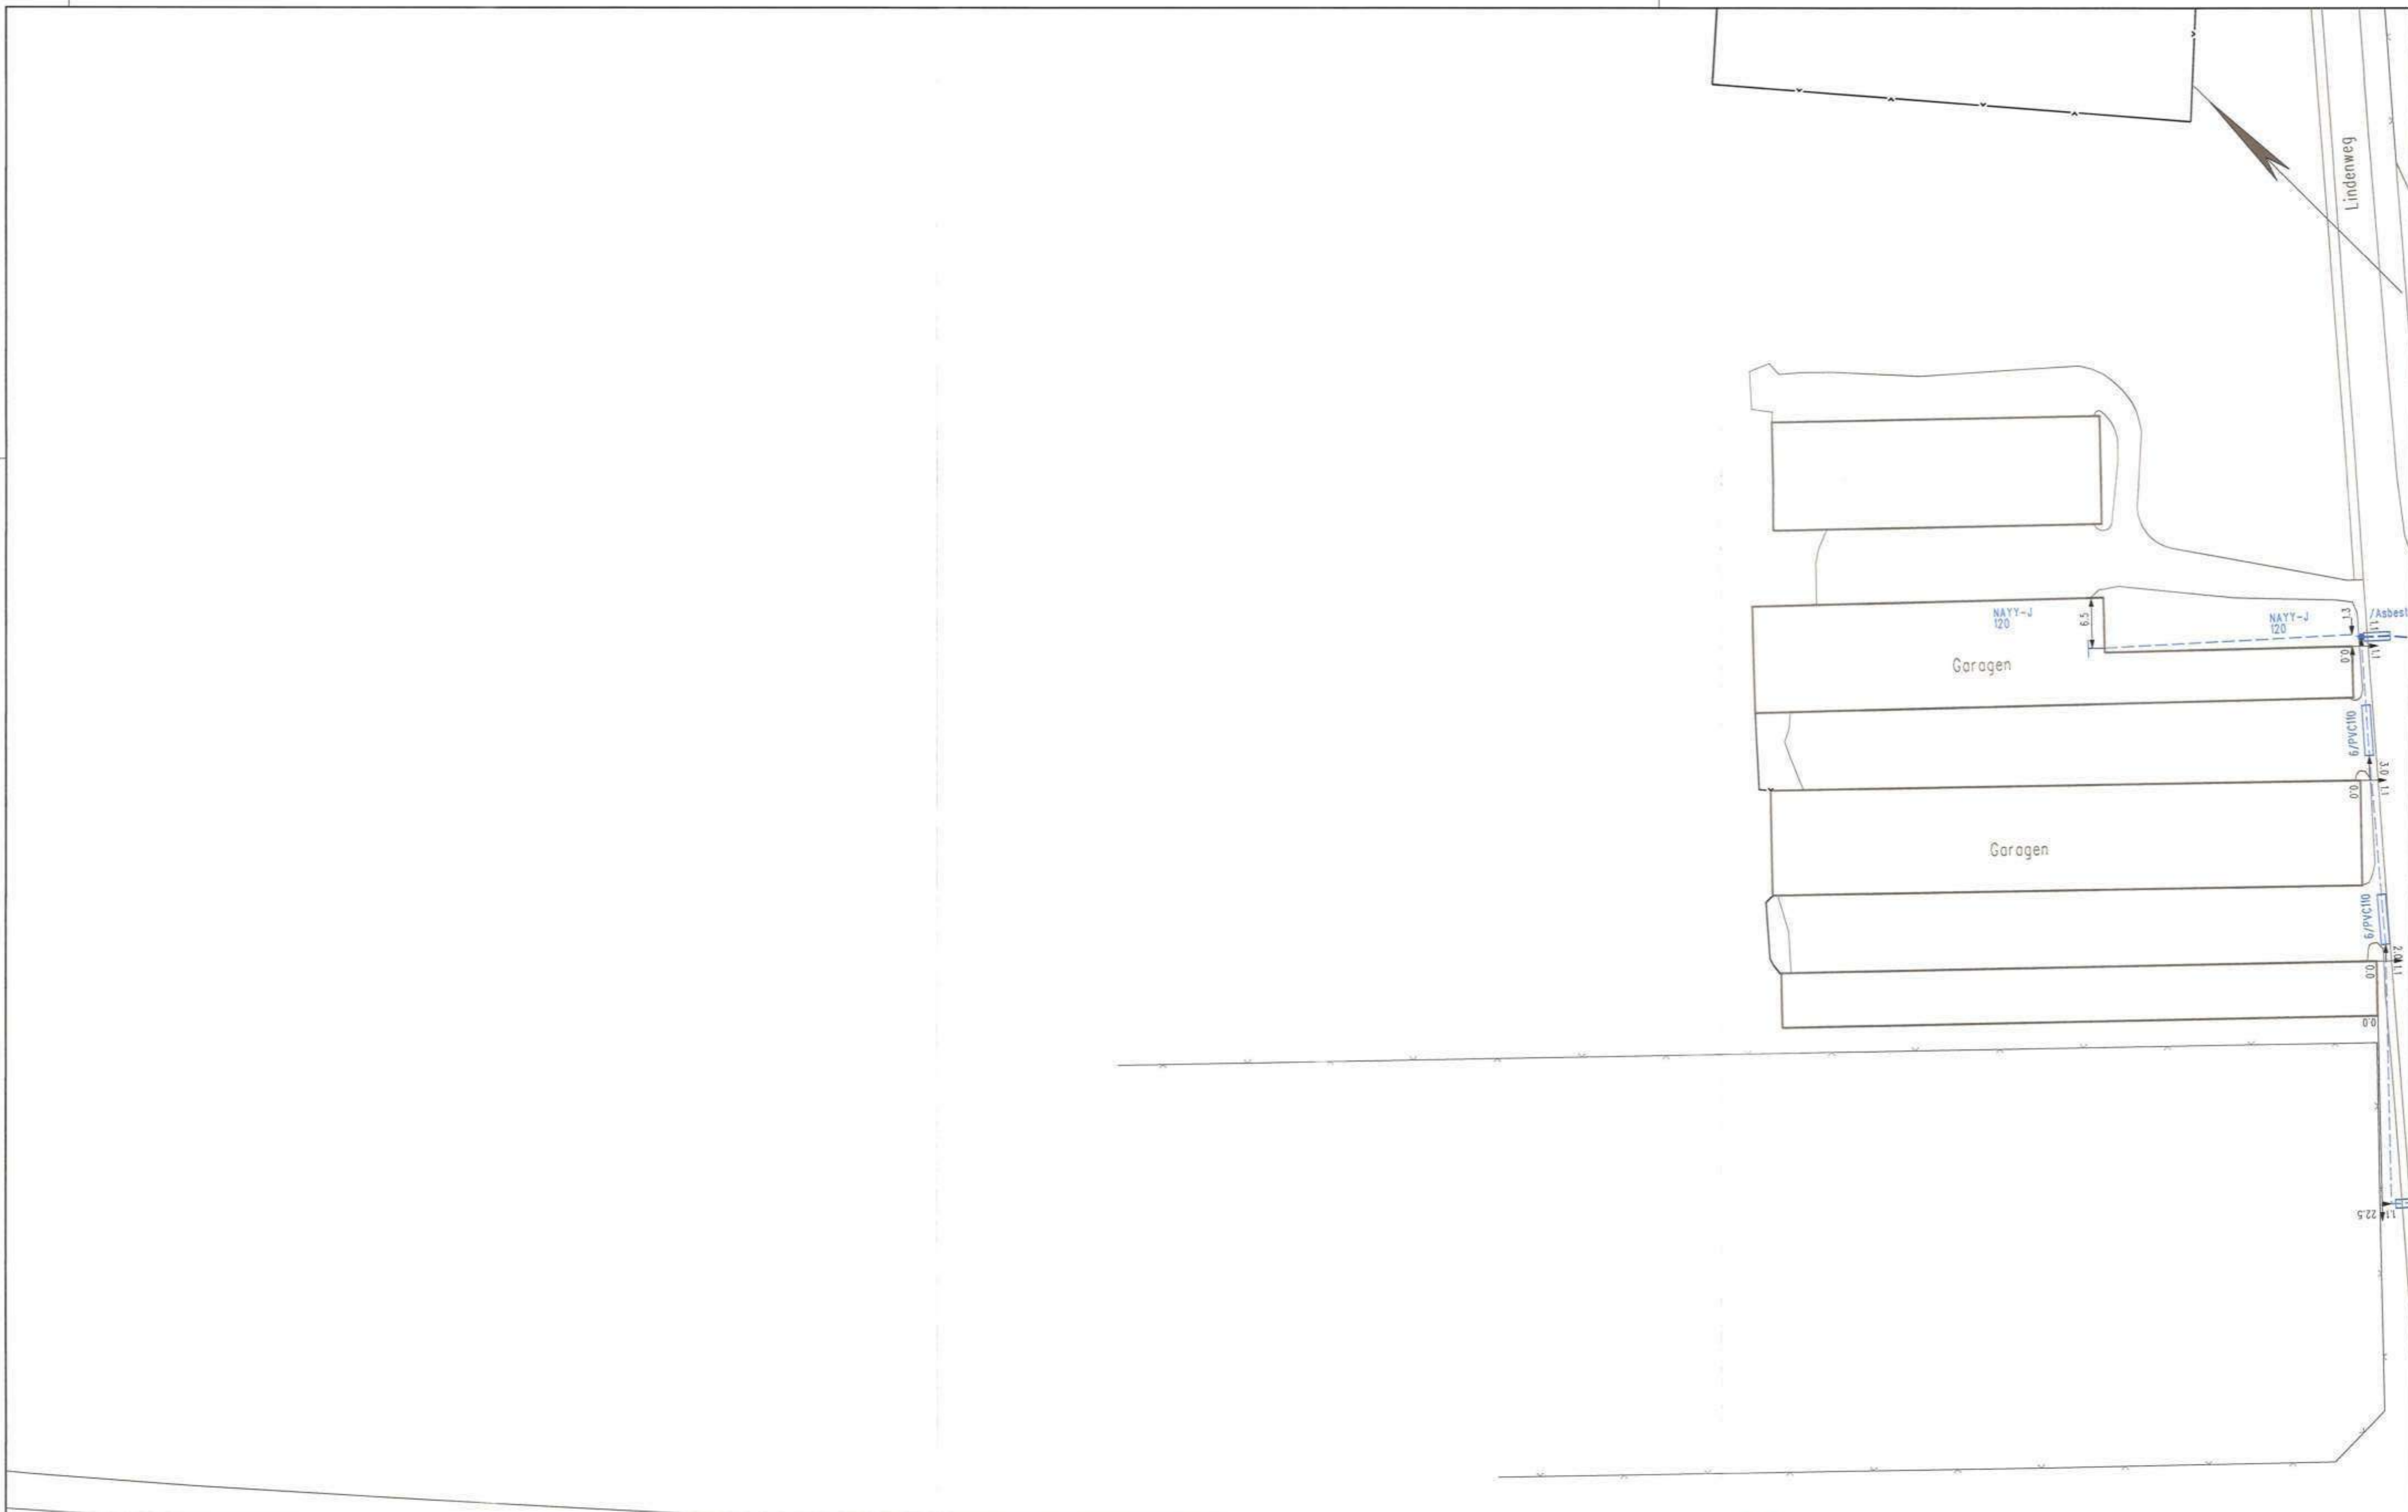

E.DIS Netz GmbH


Die Karte ist Eigentum der E.DIS Netz GmbH.
Nachdruck oder Vervielfältigung nur mit Genehmigung des Eigentümers.

1:500

Kartenname: 3358-5975034
 Ausgabenr.: 3426493
 Benutzer: L2734
 Ausgabedatum: 08.01.2020

Farblegende
 ■ Strombel

Ort/Ortsteil: Dargun / Dargun
 Strasse:
 Bemerkungen: Mal-010-2020
 Strom Blatt_1

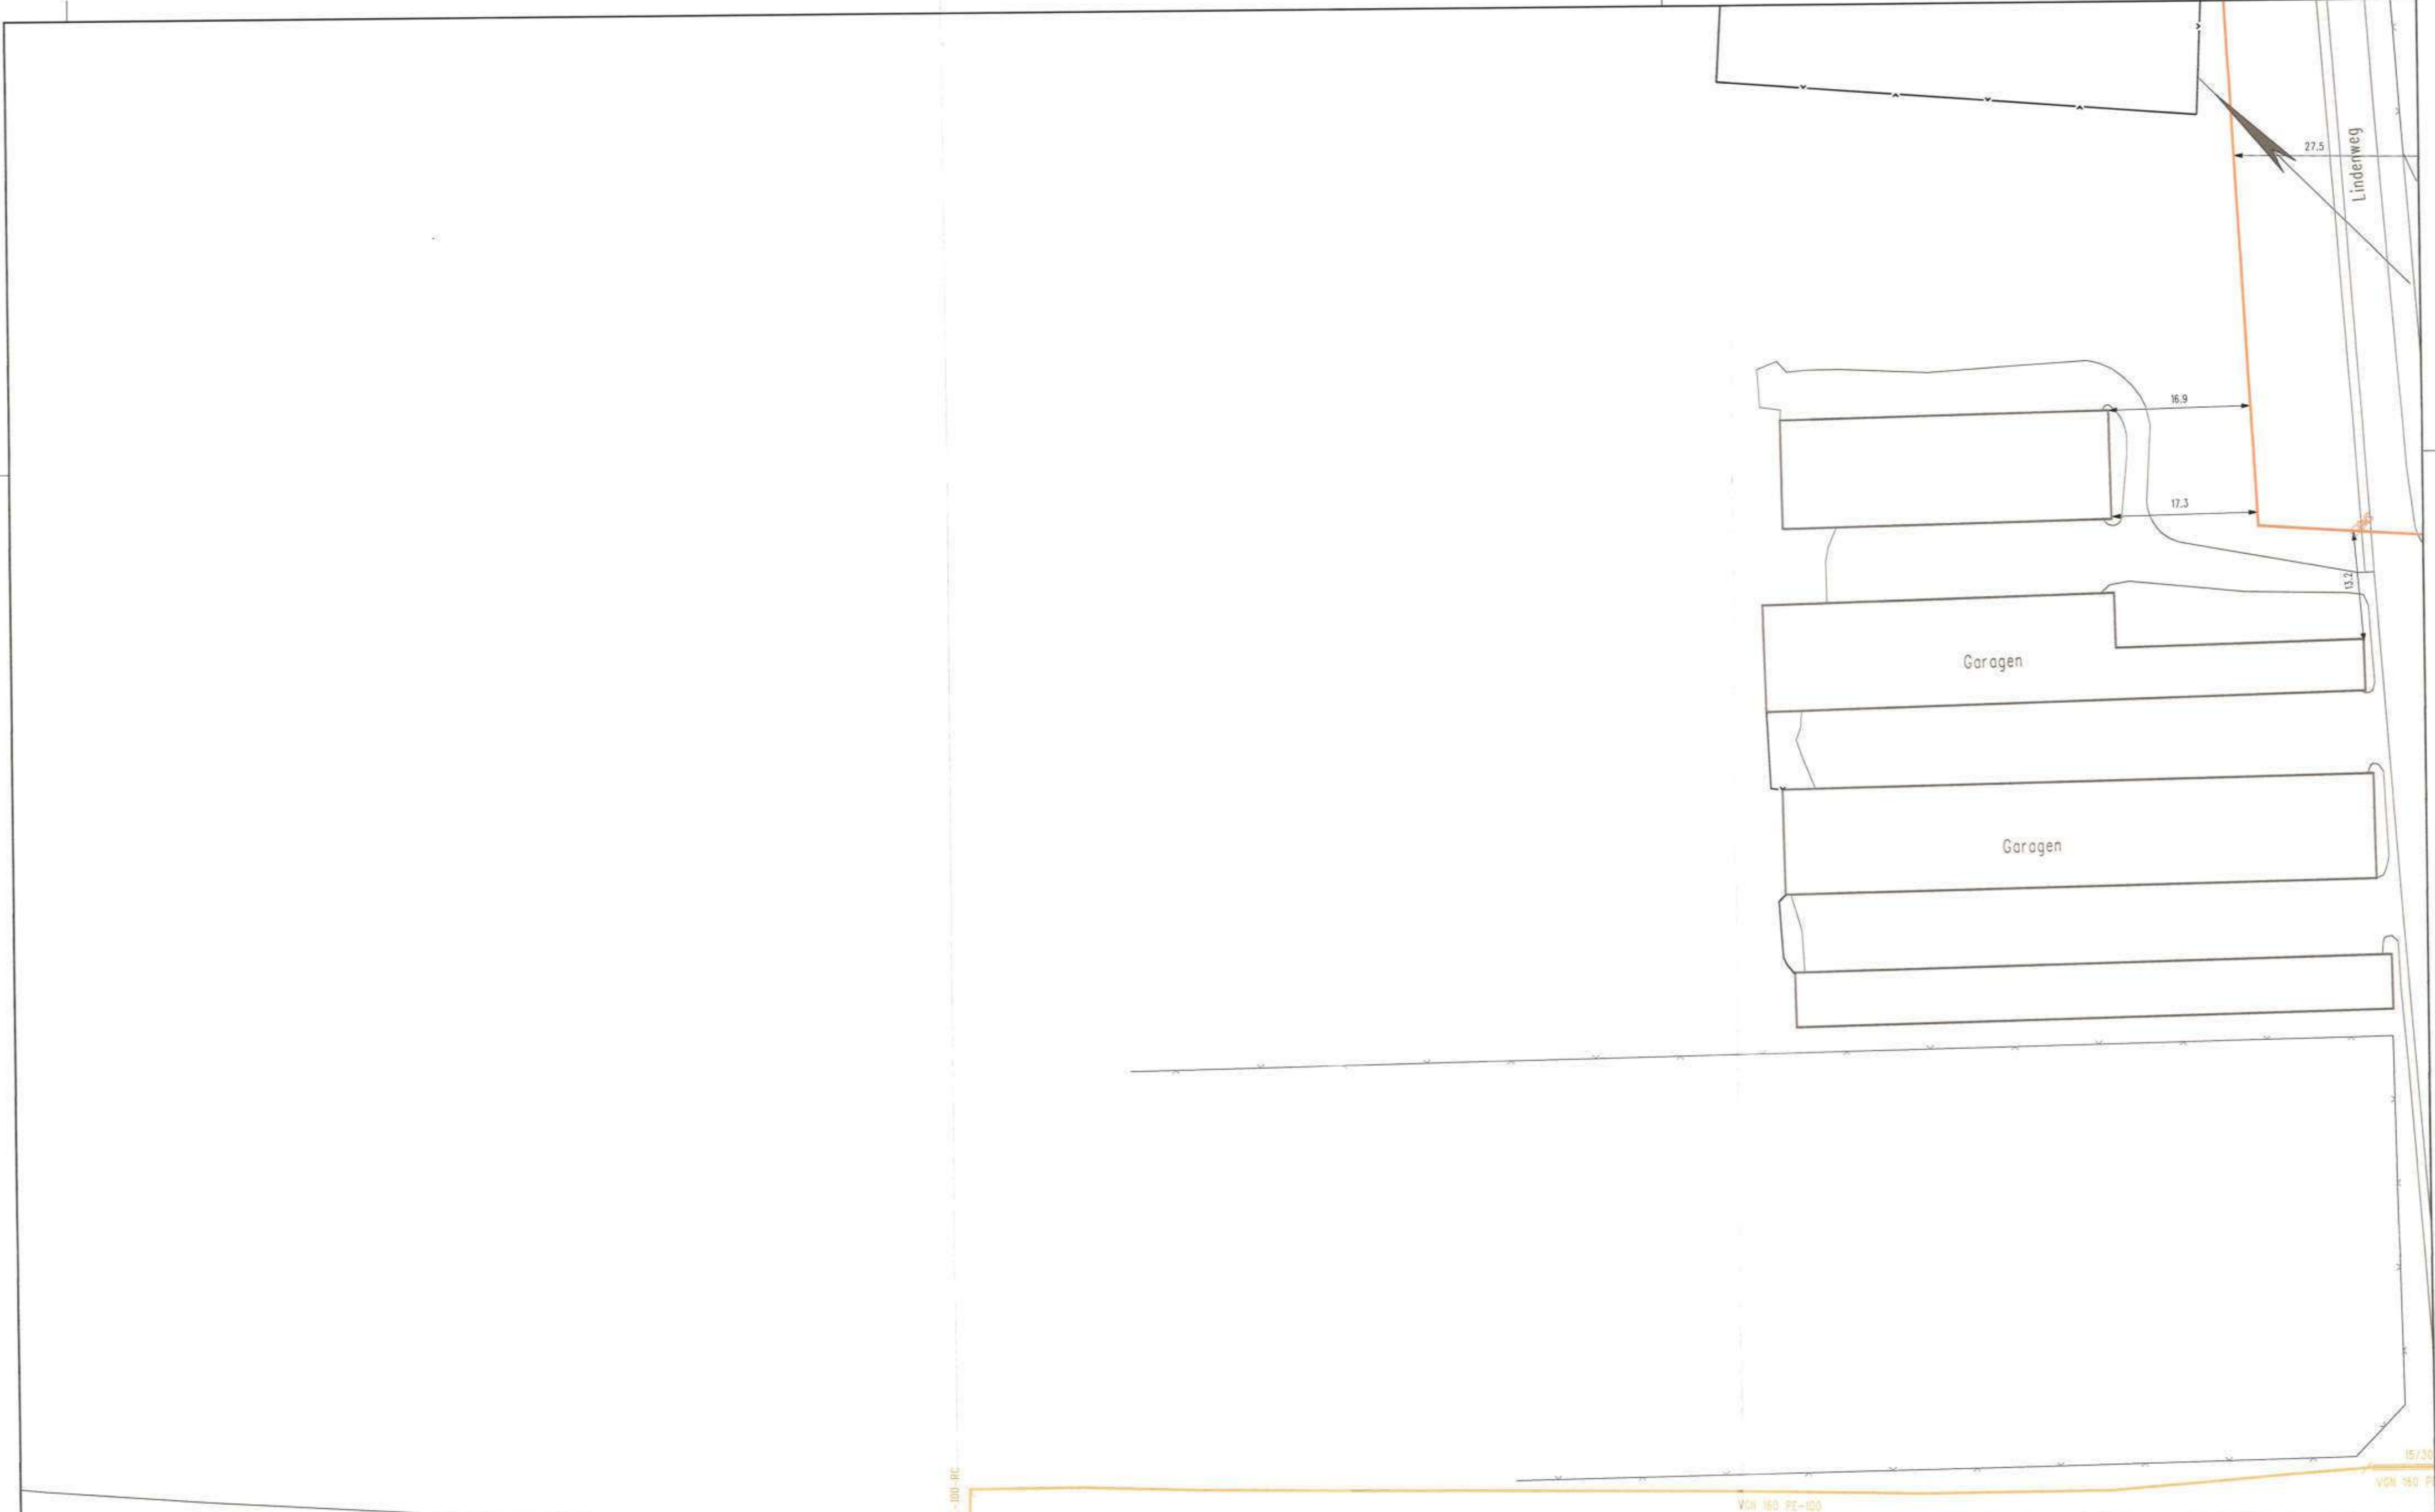

e.dis

E.DIS Netz GmbH

Die Karte ist Eigentum der E.DIS Netz GmbH.
Nachdruck oder Vervielfältigung nur mit Genehmigung des Eigentümers.

1:500

Kartenname: 3358-5975034
 Ausgabenr.: 3426492
 Benutzer: L2734
 Ausgabedatum: 08.01.2020

Farblgende
 ■ Strom-HS
 ■ Strom-MS
 ■ Strom-NS
 ■ Fernmelde
 ■ Gas-HD
 ■ Gas-MD
 ■ Gas-ND
 ■ Strassenbel.

Ort/Ortsteil: Dargun / Dargun
 Strasse:
 Bemerkungen: Mol-010-2020
 Gas Blatt_1

Amt Recknitz-Trebeltal

Der Amtsvorsteher

Amt Recknitz-Trebeltal · Karl-Marx-Straße 18 · 18465 Tribsees



➔ Baukonzept Neubrandenburg GmbH
Gerstenstraße 9
17034 Neubrandenburg



Zeichen	Ihr/e Nachricht vom	Zeichen	Mein/e Nachricht vom	Bearbeiter Herr Denulat	Durchwahl 038229 71120	Mail mdenulat @recknitz-trebeltal.de	Datum 06.01.2020
---------	---------------------------	---------	----------------------------	-------------------------------	------------------------------	--	---------------------

Stellungnahme der Nachbargemeinde Hier: Gemeinde Grammendorf

Sehr geehrte Damen und Herren,

Ihr Planentwurf zur 1. Änderung des Flächennutzungsplans sowie der 1. Änderung des Bebauungsplanes Nr. 16 „Sport- und Freizeitpark Dargun“ der Stadt Dargun lag zur Einsicht und Stellungnahme bei der Gemeinde Grammendorf vor.

Im Auftrage der Gemeinde Grammendorf teile ich Ihnen mit, dass keine Anregungen zum o. g. Vorhaben vorgebracht und öffentliche Belange der Gemeinde Grammendorf nicht berührt werden.

Von einer weiteren Beteiligung der Gemeinde Grammendorf zu diesem Vorhaben kann abgesehen werden!

Mit freundlichem Gruß
im Auftrag

M. Denulat
SB IT / Bau

■ **Amt Recknitz-Trebeltal**
■ Karl-Marx-Straße 18 18465 Tribsees
■ Amtsvorsteher: Hartmut Kolschewski

■ Internet: www.recknitz-trebeltal.de
■ e-Mail: amt@recknitz-trebeltal.de

■ **Tribsees**
■ Fon (038320) 617-0
■ Fax (038320) 617-200

■ **Bad Sülze**
■ Fon (038229) 71-0
■ Fax (038229) 71-100

■ **Öffnungszeiten**
■ Mo geschlossen
■ Di 09:00-12:00 / 14:00-18:00

■ Mi geschlossen
■ Do 09:00-12:00 / 14:00-16:00
■ Fr 09:00-12:00

■ **Sparkasse Vorpommern**
■ IBAN: DE79150505000534001114
■ SWIFT BIC: NOLADE21GRW
■ **Pommersche Volksbank e.G.**
■ IBAN: DE12130910540002312751
■ SWIFT BIC: GENODEF1HST



ERLEBEN, WAS VERBINDET.

DEUTSCHE TELEKOM TECHNIK GMBH

Am Rowaer Forst 1, 17094 Burg Stargard

BAUKONZEPT Neubrandenburg GmbH

Gerstenstraße 9

17034 Neubrandenburg

REFERENZEN Az.: 30388 - led/köh 20.12.2019
ANSPRECHPARTNER 268533-2020 (bitte immer angeben), PTI 23, PPB 7, Marie Hundt
TELEFONNUMMER +49 30 8353 78255; Fax: +49 30 8353 78519
DATUM 09.01.2020
BETRIFFT Bebauungsplan Nr. 16 "Sport- und Freizeitpark Dargun" der Stadt Dargun

Sehr geehrter Damen und Herren,

die Telekom Deutschland GmbH – als Netzeigentümerin und Nutzungsberechtigte i. S. v. § 68 Abs. 1 TKG – hat die Deutsche Telekom Technik GmbH beauftragt und bevollmächtigt, alle Rechte und Pflichten der Wertsicherung wahrzunehmen sowie alle Planverfahren Dritter entgegenzunehmen und dementsprechend die erforderlichen Stellungnahmen abzugeben. Zu der o. g. Planung nehmen wir wie folgt Stellung:

Im Planbereich befinden sich Telekommunikationslinien (TK-Linien) der Deutschen Telekom AG, deren Lage aus beiliegenden Bestandsunterlagen zu entnehmen ist.

Für die telekommunikationstechnische Erschließung wird im Zusammenhang mit dem oben genannten Bebauungsplan eine Erweiterung unseres Telekommunikationsnetzes erforderlich.

Für die Planung benötigen wir frühestmöglich folgende Angaben, gern auch per Mail:

1. die geplanten Wohnungseinheiten (WE) bzw. Geschäftseinheiten (GE) pro Grundstück /Haus
2. Wird ein weiterer Anbieter für Telekommunikationsdienste den B-Plan erschließen?
3. Geben Sie uns bitte die Kontaktdaten des Erschließungsträgers an.
4. Geplanter Ausführungszeitraum
5. Neue Straßenbezeichnung mit Hausnummern im B-Plan Gebiet

DEUTSCHE TELEKOM TECHNIK GMBH

Hausanschrift: Technik Niederlassung Ost, Dresdner Str. 78, 01445 Radebeul | Besucheradresse: Am Rowaer Forst 1, 17094 Burg Stargard

Postanschrift: Am Rowaer Forst 1, 17094 Burg Stargard

Konto: Postbank Saarbrücken (BLZ 590 100 66), Kto.-Nr. 24 858 668, IBAN: DE1759010066 0024858668, SWIFT-BIC: PBNKDEFF

Aufsichtsrat: Dr. Dirk Wössner (Vorsitzender) | Geschäftsführung: Walter Goldenitz (Vorsitzender), Maria Stettner, Dagmar Vöckler-Busch

Handelsregister: Amtsgericht Bonn HRB 14190, Sitz der Gesellschaft Bonn | USt-IdNr. DE 814645262



DATUM 09.01.2020
EMPFÄNGER BAUKONZEPT Neubrandenburg GmbH, Gerstenstraße 9, 17034 Neubrandenburg
SEITE 2

Eine Entscheidung, ob ein Ausbau erfolgt und wenn ja, in welcher Technologie (Glasfaser oder Kupfer), der Ausbau im B-Plan erfolgen wird, können wir erst nach Prüfung der Wirtschaftlichkeit und einer Nutzenrechnung treffen. **Aus diesem Grund benötigen wir die Aussagen zu den angegebenen Punkten mindestens 6 Monate vor Baubeginn.**

Wichtig für die telekommunikationstechnische Grundversorgung des B-Plan Gebietes ist es, dass uns durch die Gemeinde, so früh wie möglich, die neuen Straßenbezeichnungen und Hausnummern bekanntgegeben werden.

Im Vorfeld der Erschließung ist der Abschluss eines Erschließungsvertrages mit dem Erschließungsträger (Bauträger) notwendig.

Wir machen darauf aufmerksam, dass aus wirtschaftlichen Gesichtspunkten für die telekommunikationstechnische Erschließung und gegebenenfalls der Anbindung des Bebauungsplanes eine Kostenbeteiligung durch den Bauträger erforderlich werden kann.

Für die nicht öffentlichen Verkehrsflächen ist die Sicherung der Telekommunikationslinien mittels Dienstbarkeit zu gewährleisten.

Für den rechtzeitigen Ausbau des Telekommunikationsnetzes sowie die Koordinierung mit dem Straßenbau und den Baumaßnahmen der anderen Leitungsträger ist es notwendig, dass Beginn und Ablauf der Erschließungsmaßnahmen im Bebauungsplangebiet der Deutschen Telekom Technik GmbH so früh wie möglich, mindestens 6 Monate vor Baubeginn, schriftlich bei der Deutschen Telekom Technik GmbH, T NL Ost, Rs.PTI 23, Am Rowaer Forst 1, 17094 Burg Stargard, Mail: TI-NL-NO-PTI-23 PM L@telekom.de angezeigt werden.

Bei der Bauausführung ist darauf zu achten, dass Beschädigungen an Telekommunikationslinien vermieden werden und aus betrieblichen Gründen (z. B. im Falle von Störungen) jederzeit der ungehinderte Zugang zu vorhandenen Telekommunikationslinien möglich ist. Es ist deshalb erforderlich, dass sich die bauausführende Firma 2 Wochen vor Baubeginn über die Lage der zum Zeitpunkt der Bauausführung vorhandenen Telekommunikationslinien bei der Deutschen Telekom Technik GmbH, T NL Ost, Ressort PTI 23, Am Rowaer Forst 1, 17094 Burg Stargard, informiert.

Achtung folgende Hinweise bitte an die beauftragten Tiefbaufirmen weiterleiten:

Anfragen zur Einholung von „Schachtscheinen“ bzw. dem „Merkblatt über Aufgrabung Fremder“ können von den ausführenden Firmen nur noch kostenpflichtig per Mail unter: Planauskunft.nordost@telekom.de gestellt werden.

Daher empfehlen wir die kostenfreie Möglichkeit der Antragsstellung zur Trassenauskunft unter: <https://trassenauskunft-kabel.telekom.de>



DATUM 09.01.2020
EMPFÄNGER BAUKONZEPT Neubrandenburg GmbH, Gerstenstraße 9, 17034 Neubrandenburg
SEITE 3

Wie sie Kabelschäden vermeiden und wie sie reagieren müssen, wenn es zu einer Beschädigung kommen, finden sie in unserm „Infolyer für Tiefbaufirmen“. Hier empfehlen wir die App „Trassen Defender“, um schnell und unkompliziert diese bei der Deutschen Telekom anzuzeigen. Die Kabelschutzanweisung der Deutschen Telekom AG ist zu beachten.

Hinsichtlich geplanter Baumpflanzungen ist das "Merkblatt über Baumstandorte und unterirdische Ver- und Entsorgungsanlagen" der Forschungsgesellschaft für Straßen- und Verkehrswesen, Ausgabe 1989; siehe hier u. a. Abschnitt 3 zu beachten. Einer Überbauung unserer Telekommunikationslinien stimmen wir nicht zu, weil dadurch der Bau, die Unterhaltung und Erweiterung verhindert wird und ein erhebliches Schadensrisiko für die Telekommunikationslinie besteht.

Wir möchten Sie bitten, den Erschließungsträger auf diese Punkte aufmerksam zu machen.

Für Fragen zum Inhalt unseres Schreibens stehen wir Ihnen unter den oben genannten Kontaktmöglichkeiten zur Verfügung. Diese Planunterlage sind nur für interne Zwecke zu benutzen und nicht an Dritte weiterzugeben.

Mit freundlichen Grüßen

i.A.



S. Weiß

i.A.



M. Hundt

Anlagen

1 Übersichtsplan


1 Kabelschutzanweisung

1 Infolyer für Tiefbaufirmen

1 Merkblatt über Baumstandorte und unterirdische Ver- und Entsorgungsanlagen



ERLEBEN, WAS VERBINDET.

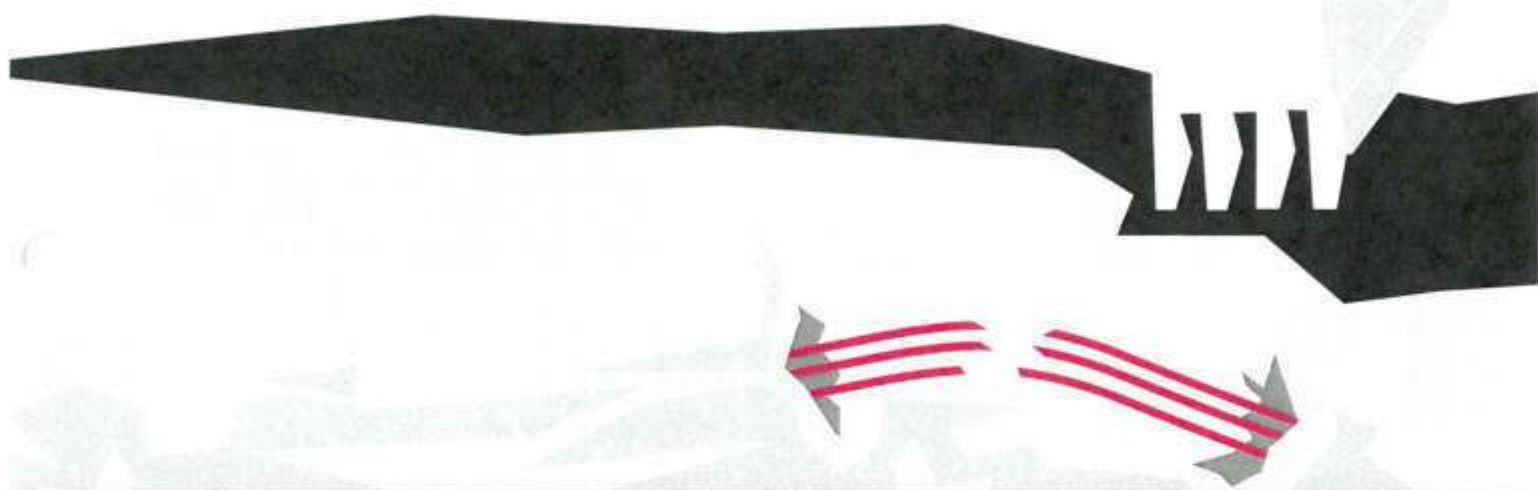

ACHTUNG, KABEL!

Kabelschäden bei Tiefbauarbeiten?
Vorbeugen und schnell reagieren,
wenn es doch einmal passiert.

Herausgeber:
Deutsche Telekom Technik GmbH
Landgrabenweg 151
53227 Bonn



ERLEBEN, WAS VERBINDET.

KLEINE KABEL, GROSSE FOLGEN

Kommen bei Tiefbauarbeiten Maschinen zum Einsatz, etwa beim Ausschachten, ist besondere Vorsicht gefragt. Denn schon kleine Beschädigungen an Telekommunikationsleitungen können große Folgen haben.

Dabei kommt es nicht auf die Größe an: Nicht nur Beschädigungen an großen Kabelanlagen haben enorme Auswirkungen, auch bei kleinen Kabeln oder Röhren sind die Folgen oft größer als gedacht – vor allem, wenn Glasfaserkabel betroffen sind:

- Hilfsbedürftige erreichen durch den Ausfall der Notrufleitungen unter Umständen weder Rettungsdienst, Polizei, noch Feuerwehr.
- Kunden können durch den Ausfall der EC-Lesegeräte in Geschäften nicht mehr mit Karte zahlen.
- In meist tausenden Haushalten fällt das Internet, Fernsehen und die Telefonie aus.
- Auch Sie können davon betroffen sein.

Eine Instandsetzung ist zudem teuer – beugen Sie deshalb vor.

KABELSCHÄDEN VERMEIDEN

Um Schäden zu vermeiden, nutzen Sie deshalb die Trassenauskunft für die Kabel der Deutschen Telekom

<https://trassenauskunft-kabel.telekom.de/>

und beachten Sie die dortigen Maßnahmen zum Kabelschutz.

- Nutzen Sie Kabellagepläne.
- Verwenden Sie ein Kabelsuchgerät.

SCHÄDEN MELDEN

Sollte dennoch ein Kabel beschädigt worden sein, helfen Sie mit, die Auswirkungen zu reduzieren:

- Melden Sie alle Schäden,
- auch Schäden, die Sie vorfinden und nicht verursacht haben.

Das geht per Hotline: 0800330 1000 / 0800330 2000 – oder noch schneller mit der App „Trassen Defender“.

SCHNELL & BEQUEM PER APP

Mit der kostenlosen App „Trassen Defender“ können Sie schnell und einfach einen Schaden melden. Ohne Wartezeit. Rund um die Uhr. Mit nur wenigen Klicks:

- Art und Umfang angeben
- Foto des Schadens hochladen
- Automatisch generierte GPS-Daten bestätigen



KABELSCHUTZANWEISUNG

Anweisung zum Schutze unterirdischer Telekommunikationslinien und -anlagen der Deutschen Telekom bei Arbeiten Anderer



Bearbeitet und Herausgegeben von der Telekom Deutschland GmbH

Die unterirdisch verlegten Telekommunikationslinien und -anlagen der Telekom Deutschland GmbH, sind ein Bestandteil ihres Telekommunikationsnetzes. Sie können bei Arbeiten, die in ihrer Nähe am oder im Erdreich durchgeführt werden, leicht beschädigt werden. Durch solche Beschädigungen wird der für die Öffentlichkeit wichtige Telekommunikationsdienst der Telekom Deutschland GmbH erheblich gestört. Beschädigungen an Telekommunikationslinien/-anlagen sind nach Maßgabe der § 317 StGB strafbar, und zwar auch dann, wenn sie fahrlässig begangen werden. Außerdem ist derjenige, der für die Beschädigung verantwortlich ist, der Telekom Deutschland GmbH zum Schadensersatz verpflichtet. Es liegt daher im Interesse aller, die solche Arbeiten durchführen, äußerste Vorsicht walten zu lassen und dabei insbesondere Folgendes genau zu beachten, um Beschädigungen zu verhüten.

1. Bei Arbeiten jeder Art am oder im Erdreich, insbesondere bei Aufgrabungen, Pflasterungen, Bohrungen, Baggerarbeiten, Grabenreinigungsarbeiten, Setzen von Masten und Stangen, Eintreiben von Pfählen, Bohrern und Dornen, besteht immer die Gefahr, dass Telekommunikationslinien/-anlagen der Telekom Deutschland GmbH beschädigt werden.

2. Telekommunikationslinien/-anlagen der Telekom Deutschland GmbH werden nicht nur in oder an öffentlichen Wegen, sondern auch durch private Grundstücke (z.B. Felder, Wiesen, Waldstücke) geführt. Die Telekommunikationslinien/-anlagen werden gewöhnlich auf einer Grabensohle von 60 cm (in Einzelfällen 40 cm) bis 100 cm ausgelegt; im Trenchingverfahren eingebrachte Anlagen befinden sich ab einer Verlegetiefe von 20 cm (s. Seite 5). Eine abweichende Tiefenlage ist bei Rohren/ Kabelrohrverbänden wegen Kreuzungen anderer Anlagen, infolge nachträglicher Veränderung der Deckung durch Straßenumbauten u. dgl. und aus anderen Gründen möglich.

Kabel können in Röhren eingezogen, mit Schutzhauben aus Ton, mit Mauersteinen o.ä. abgedeckt, durch Trassenwarnband aus Kunststoff, durch elektronische Markierer gekennzeichnet oder frei im Erdreich verlegt sein. Röhren, Abdeckungen und Trassenwarnband aus Kunststoff schützen die Telekommunikationslinien/-anlagen jedoch nicht gegen mechanische Beschädigungen. Sie sollen lediglich den Aufgrabenden auf das Vorhandensein von Telekommunikationslinien/-anlagen aufmerksam machen (Warnschutz).


Bei Beschädigung von Telekommunikationslinien/-anlagen¹ der Telekom Deutschland GmbH, kann Lebensgefahr für damit in Berührung kommende Personen bestehen.

¹ Betrieben werden:

- Telekommkabel (Kupferkabel und Glasfaserkabel)
- Telekomkabel mit Fernspeisestromkreisen
- Kabel (Energiekabel), die abgesetzte Technik mit Energie versorgen


Von unbeschädigten Telekommunikationslinien/-anlagen der Telekom Deutschland GmbH mit isolierender Außenhülle gehen auf der Trasse keine Gefahren aus.

Von Erdern und erdfühlig verlegten Kabeln (Kabel mit metallischem Außenmantel) können insbesondere bei Gewitter Gefahren ausgehen. Gem. DIN VDE 0105 Teil 100, Abschnitt 6.1.2 Wetterbedingungen, sollen bei Gewitter die Arbeiten an diesen Anlagen eingestellt werden.

Glasfaserkabel sind auf der Kabelaußenhülle mit einem  gekennzeichnet. Hier kann es bei einem direkten Hineinblicken in den Lichtwellenleiter zu einer Schädigung des Auges kommen. Bei Beschädigung von Telekommunikationslinien/-anlagen gilt immer:

Alle Arbeiter müssen sich aus dem Gefahrenbereich der Kabelbeschädigung entfernen. Die Telekom Deutschland GmbH ist unverzüglich und auf dem schnellsten Wege zu benachrichtigen, damit der Schaden behoben werden kann.

3. Vor der Aufnahme von Arbeiten am oder im Erdreich der unter Ziffer 1 bezeichneten Art ist deshalb entweder über das Internet unter der Adresse <https://trassenauskunft-kabel.telekom.de> oder bei der für das Leitungsnetz zuständigen Niederlassung (Telekontakt: 0800/3301000) festzustellen, ob und wo in der Nähe der Arbeitsstelle Telekommunikationslinien/-anlagen der Telekom Deutschland GmbH liegen, die durch die Arbeiten gefährdet werden können.

Teilweise sind Telekommunikationslinien/-anlagen metallfrei ausgeführt und mit elektronischen Markierern gekennzeichnet. Diese Markierer (Frequenzen der passiven Schwingkreise gemäß 3M-Industriestandard 101,4 kHz) sind im Lageplan mit  dargestellt und mit geeigneten marktüblichen Ortungsgeräten sicher zu lokalisieren.

4. Sind Telekommunikationslinien/-anlagen der Telekom Deutschland GmbH vorhanden, so ist die Aufnahme der Arbeiten der zuständigen Niederlassung rechtzeitig vorher schriftlich, in eiligen Fällen telefonisch voraus, mitzuteilen, damit - wenn nötig, durch Beauftragte an Ort und Stelle - nähere Hinweise über deren Lage gegeben werden können.

5. Jede unbeabsichtigte Freilegung von Telekommunikationslinien/-anlagen der Telekom Deutschland GmbH ist der zuständigen Niederlassung unverzüglich und auf dem schnellsten Wege zu melden.

Ist ein direkter Ansprechpartner nicht bekannt, so kann eine Schadensmeldung auch unter 0800/3301000 oder online https://trassenauskunft-kabel.telekom.de/static-content/doc/Kabelschaeden_melden.pdf gemeldet werden.

Freigelegte Telekommunikationslinien/-anlagen sind zu sichern und vor Beschädigung und Diebstahl zu schützen. Die Erdarbeiten sind an Stellen mit freigelegten Kabeln bis zum Eintreffen des Beauftragten der Telekom Deutschland GmbH einzustellen.

6. Bei Arbeiten in der Nähe von unterirdischen Telekommunikationslinien/-anlagen dürfen spitze oder scharfe Werkzeuge (Bohrer, Spitzhacke, Spaten, Stoßeisen) nur so gehandhabt werden, dass sie höchstens bis zu einer Tiefe von 10 cm über der Telekommunikationslinie/-anlage in das Erdreich eindringen. Für die weiteren Arbeiten sind stumpfe Geräte, wie Schaufeln usw., zu verwenden, die möglichst waagrecht zu führen und vorsichtig zu handhaben sind. Spitze Geräte (Dorne, Schnurpfähle) dürfen oberhalb von Telekommunikationslinien/-anlagen nur eingetrieben werden, wenn sie mit einem fest angebrachten Teller oder Querriegel versehen sind, um ein zu tiefes Eindringen zu verhindern und damit eine Beschädigung der Telekommunikationslinien/-anlagen sicher auszuschließen. Da mit Ausweichungen der Lage oder mit breiteren Kabelrohrverbänden gerechnet werden muss, sind die gleichen Verhaltensmaßnahmen auch in einer Breite bis zu 50 cm rechts und links der Telekommunikationslinie/-anlage zu beachten. Bei der Anwendung maschineller Baugeräte in der Nähe von Telekommunikationslinien/-anlagen ist ein solcher Abstand zu wahren, dass eine Beschädigung der Telekommunikationslinie/-anlage ausgeschlossen ist. Ist die Lage oder die Tiefenlage nicht bekannt, so ist besondere Vorsicht geboten. Gegebenenfalls muss

der Verlauf der Telekommunikationslinie/-anlage durch in vorsichtiger Arbeit herzustellender Querschnitte ermittelt werden.

7. In Gräben, in denen Kabel freigelegt worden sind, ist die Erde zunächst nur bis in die Höhe des Kabelauflagers einzufüllen und fest zu stampfen. Dabei ist darauf zu achten, dass das Auflager des Kabels glatt und steinfrei ist. Sodann ist auf das Kabel eine 10 cm hohe Schicht loser, steinfreier Erde aufzubringen und mit Stampfen fortzufahren, und zwar zunächst sehr vorsichtig mittels hölzerner Flachstampfer. Falls sich der Bodenaushub zum Wiedereinfüllen nicht eignet, ist Sand einzubauen. Durch Feststampfen steinigen Bodens unmittelbar über dem Kabel kann dieses leicht beschädigt werden.

8. Bei der Reinigung von Wasserdurchlässen, um die Telekommunikationslinien/-anlagen herumgeführt sind, sind die Geräte so vorsichtig zu handhaben, dass die Telekommunikationslinien/-anlagen nicht beschädigt werden.


9. Jede Erdarbeiten ausführende Person oder Firma ist verpflichtet, alle gebotene Sorgfalt aufzuwenden. Insbesondere müssen Hilfskräfte genauestens an- und eingewiesen werden, um der bei Erdarbeiten immer bestehenden Gefahr einer Beschädigung von Telekommunikationslinien/-anlagen zu begegnen. Nur so kann sie verhindern, dass sie zum Schadenersatz herangezogen wird.

10. Die Anwesenheit eines Beauftragten der Telekom Deutschland GmbH an der Aufgrabungsstelle hat keinen Einfluss auf die Verantwortlichkeit des Aufgrabenden in Bezug auf die von der Person verursachten Schäden an Telekommunikationslinien/-anlagen der Telekom Deutschland GmbH. Der Beauftragte der Telekom Deutschland GmbH hat keine Anweisungsbefugnis gegenüber den Arbeitskräften der die Aufgrabung durchführenden Firma.


ERLÄUTERUNGEN DER ZEICHEN UND ABKÜRZUNGEN IN DEN LAGEPLÄNEN DER TELEKOM DEUTSCHLAND GMBH

Bearbeitet und Herausgegeben von der Telekom Deutschland GmbH

Stand: 28.06.2017

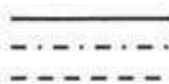

Kabelrohrtrasse mit mindestens einem Rohr
 Kabeltrasse alle Kabel erdverlegt
 Kabeltrasse oberirdisch verlegt

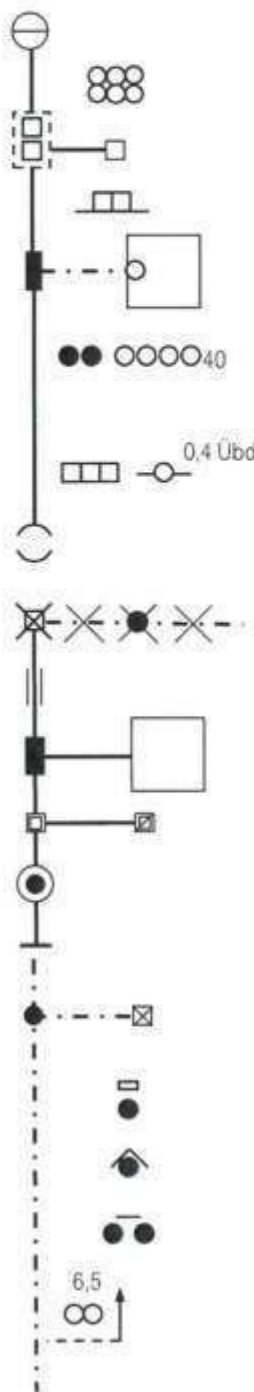

Betriebsgebäude

Kabelrohrverband aus 2 x 3 Kabelkanalrohren (KKR -Außendurchmesser 110 mm)
 Kabelschacht mit 2 Einstiegsöffnungen
 Kabelschacht mit 1 Einstiegsöffnung

Kabelkanal aus Kabelkanalformstein (KKF) mit 2 Zugöffnungen

Abzweigkasten mit Erdkabel zum Abschlusspunkt des Liniennetzes (APL) im Gebäude

Querschnittsbild der in einer Trasse verlaufenden Telekommunikationsanlage:
 hier: 2 Erdkabel und 4 Kunststoffrohre (Außendurchmesser 40 mm)

hier: 3 Betonformsteine und 1 Stahlhalbrohr doppelt mit einer Überdeckung von 0,4m

Rohr-Unterbrechungsstelle

Im Erdreich verbliebener Teil eines aufgegebenen Kabelschachtes mit nicht im Betrieb befindlichen vorhandenen Erdkabel und aufgegebener vorhandener Verbindungsstelle

Mit Halbrohren bzw. Schraubklemmfitting überbrückte Rohr-Unterbrechungsstelle

Abzweigkasten / Unterflurbehälter mit unbelegter Kabelkanal-Hauszuführung

Kabelschacht, verschlossen / Kabelschacht, verschlossen und elektronisch geschützt

Kabelverzweiger / Gf-Netzverteiler / Einspeisepunkt 230VAC / Abgesetzte EVs-Gruppe

Rohrende, Beginn der Erdkabelverlegung


Abzweigmuße mit Erdkabel zum Telefonhäuschen, -zelle, -haube, -säule, Telestation

Unmittelbar im Erdreich ausgelegtes Telekom-Kabel; abgedeckt
 - mit Mauerziegel oder Abdeckplatten, (kann auch doppelt abgedeckt sein)

- mit Kabelabdeckhauben

- zwei Kabel mit Trassenwarnband

2 Kabelschutzrohre aus Kunststoff, Stahl, verzinktem Stahl oder Beton;
 ab der Strichlinie in Pfeilrichtung 6,5 m lang

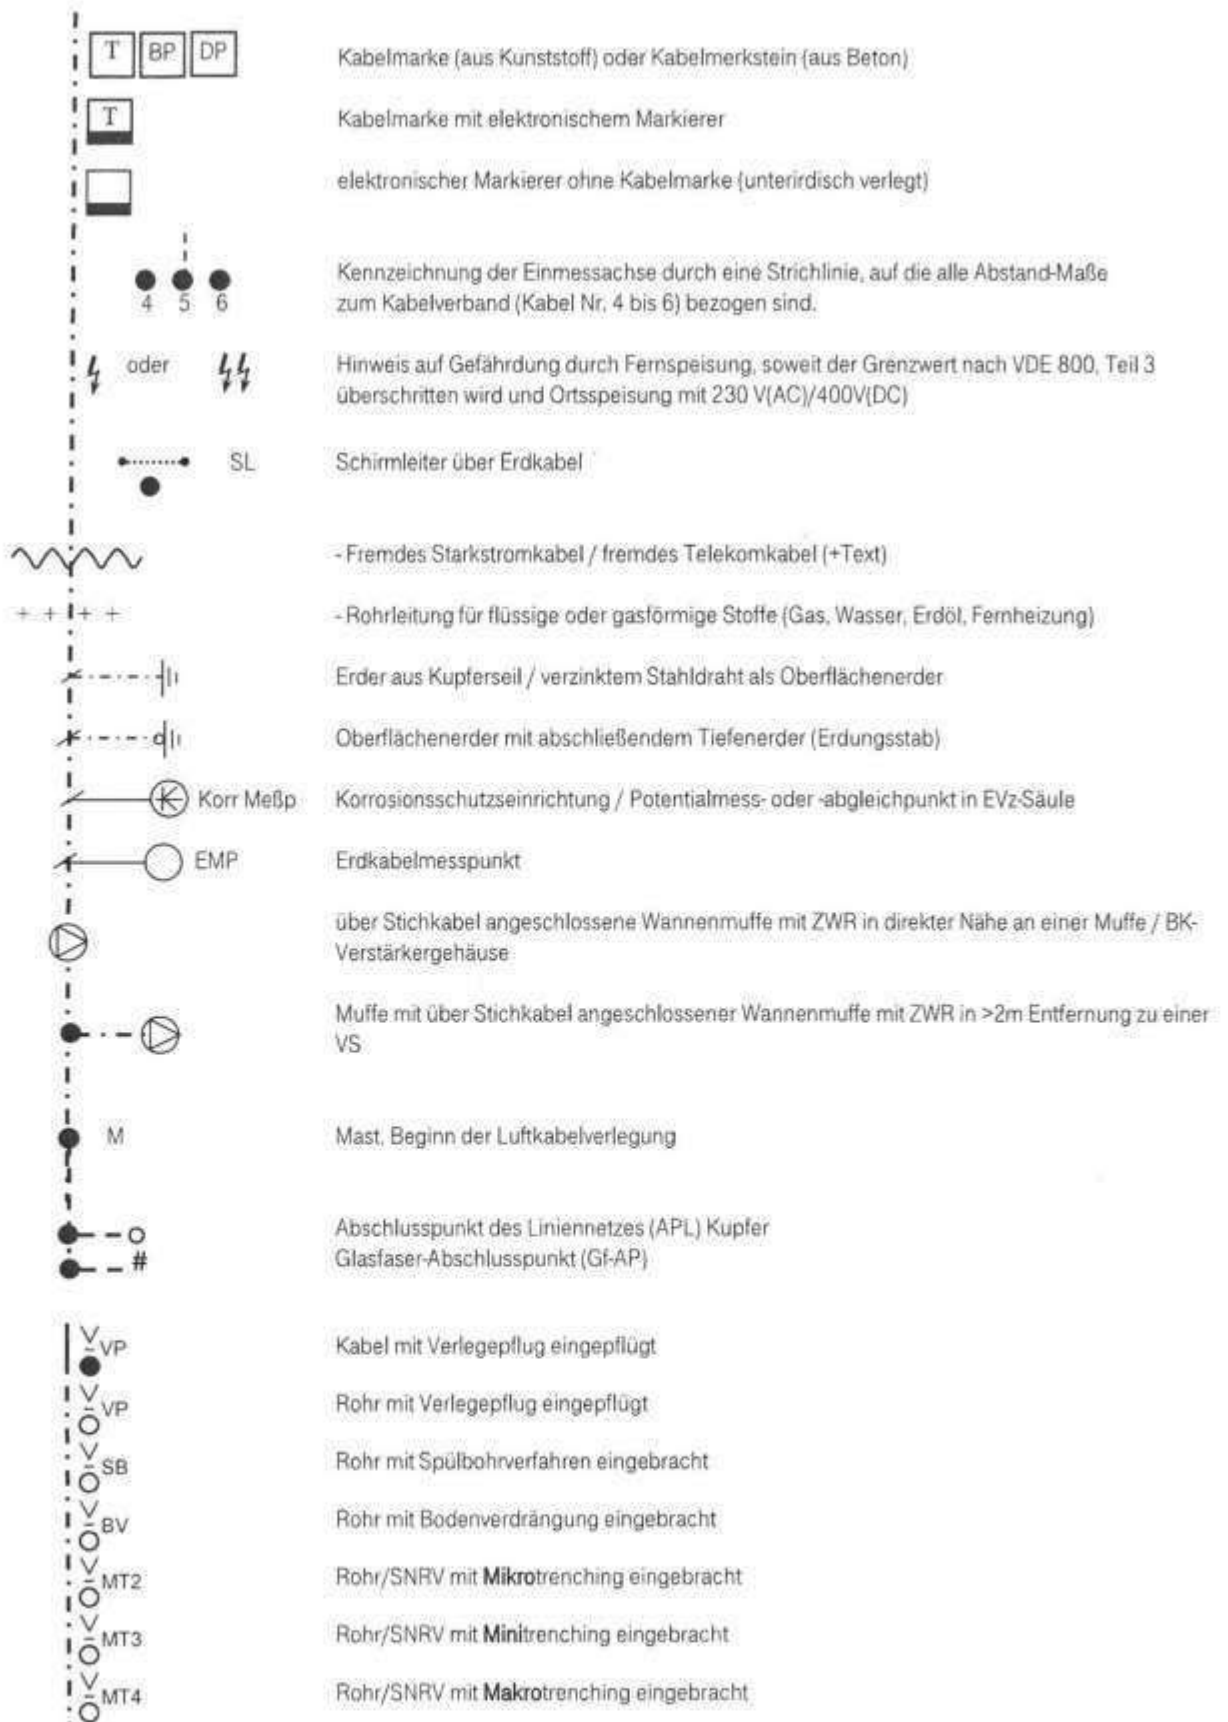

Telekommunikationslinien/-anlagen werden als Einstrichdarstellung im Lageplan dargestellt. Der tatsächliche Umfang der Anlage ist der Legende (Querschnittsdarstellung) zu entnehmen.

Lediglich die in den Plänen vermerkten Maße (nicht die zeichnerische Darstellung!) geben einen Anhalt für die Lage der dargestellten Telekommunikationslinien/-anlagen. Einmessungen an Kabelrohrverbänden beziehen sich auf die Mitte der Kabelschacht-Abdeckung. Alle Maße sind in Meter vermerkt.

Bitte beachten Sie, dass es aufgrund von nachträglicher Bautätigkeit zu Veränderungen in der Verlegetiefe der Telekommunikationslinien/-anlagen kommen kann! Im Bereich von Verbindungsmuffen, Rohrunterbrechungen und Kabelverbänden ist mit größeren Ausbiegungen der Kabellage zu rechnen! Im Bereich der Kabeleinführungen von Multifunktionsgehäusen, Kabelverzweigern und sonstigen Verteileinrichtungen ist besondere Vorsicht geboten.

Kreuzungen und Näherungen von Starkstromkabeln und Rohrleitungen sind nur eingezeichnet worden, soweit sie bei Arbeiten an den Telekommunikationslinien/-anlagen vorgefunden wurden oder in anderer Weise nachträglich bekanntgeworden sind.

Oberflächenmerkmale und deren Abkürzungen sind der DIN 18 702 „Zeichen für Vermessungsrisse, großmaßstäbige Karten und Pläne“ zu entnehmen.

Merkblatt über Baumstandorte und unterirdische Ver- und Entsorgungsanlagen

(Ausgabe 1989)

1 Einleitung

Der verstärkte Einsatz leitungsgebundener Energieträger, der steigende Versorgungskomfort, die zunehmende Verdichtung der Ver- und Entsorgung und die Entwicklung neuer Kommunikationstechniken haben dazu geführt, daß die Trassen für unterirdische Ver- und Entsorgungsanlagen (uVEA) in den öffentlichen Verkehrsflächen weitgehend ausgenutzt sind.

Die Verpflichtung zur Pflanzung und Erhaltung der Bäume führt in vielen Fällen zu Interessenkonflikten zwischen den Aufgaben der Ver- und Entsorgungsunternehmen (VEU) und der Aufgabe der Grünflächenämter.

Für ein geregeltes und schadloses Nebeneinander von uVEA und Anpflanzungen ist daher Sorge zu tragen.

2 Aufgabenstellung

2.1 Auftrag der Grünflächenämter

2.1.1 Die Erhaltung des Baumbestandes sowie die weitere Bepflanzung und Begrünung der Straßen, Wege und Plätze und das Abschirmen von Verkehrswegen durch Bepflanzungen sind wichtige städtebauliche und stadthygienische Aufgaben.

Die Grünflächenämter haben entsprechende Beschlüsse der politischen Gremien umzusetzen bzw. eigene Planungen umzusetzen.

2.1.2 Zum Schutz von Bäumen sind die beeinträchtigenden Maßnahmen aus anderen als aus gartenbautechnischen Gründen auf ein Mindestmaß zu reduzieren. Der Lebensbereich der Bäume soll von technischen Einrichtungen freigehalten werden, da bei Betrieb, Unterhaltung und Reparatur dieser Einrichtungen schädliche Einwirkungen eintreten können.

Für Baumaßnahmen im Bereich von Bäumen sind Schutzabstände einzuhalten bzw. Schutzmaßnahmen vorzusehen.

2.2 Auftrag der Ver- und Entsorgungsunternehmen (VEU)

2.2.1 Die VEU haben die gesetzliche Pflicht — die DBP das Recht gemäß Telegraphenwegegesetz — zur Sicherstellung der Ver- und Entsorgung.

2.2.2 In den Konzessionsverträgen und sonstigen Wegerechtsvereinbarungen sind das Recht auf selbst-

ständige und ungefährdete Trassen für uVEA sowie die dem Bestand und der Betriebssicherheit dienenden Leitungsrechte festgelegt.

Grundsätzlich sind die Trassen der uVEA von Bepflanzungen, Anschüttungen, Überbauungen usw. freizuhalten.

2.3 Problemstellung

2.3.1 Die Existenz von Bäumen kann gefährdet werden durch:

- Entfernen von Haltewurzeln, dadurch Umsturzgefahr
- Entfernen von Feinwurzeln bei zu geringem Abstand zum Stamm, dadurch Absterben als Folge von Unterversorgung
- Pilzinfektion (kein Gegenmittel) als Folge von Stamm- und Wurzelverletzungen
- Verfüllen der Baugrube mit pflanzenfeindlichen Stoffen und Materialien
- Dauerdrainagewirkung beim Verfüllen der Baugrube mit ungeeigneten Materialien
- längerfristige oder dauernde Grund- oder Schichtenwasserabsenkung
- Verdichtung des Wurzelraumes durch Belastung der Wurzelfläche mit Materialien, Geräten oder Fahrzeugen
- Überdeckung bzw. Eindeckung des Stammes durch Auffüllungen
- Aufheizen des Bodens durch Fernheizungen oder hoch belastete Stromkabel
- Austrocknung des Wurzelraumes
- Austreten von leitungstransportierten Stoffen im Lebensbereich der Bäume
- Beschädigung von Stamm und Krone.

Die Beurteilung der Standsicherheit von Bäumen kann durch nachträglich eingebaute Leitungen erschwert werden. Dies kann zu erhöhten Risiken für Personen und Sachen durch nicht rechtzeitig erkannte Umsturzgefahr führen.

2.3.2 Die Betriebssicherheit von uVEA kann gefährdet werden durch:

- Wurzeln von Bäumen, die sowohl uVEA als auch Kabel- und Rohrumhüllungen, Muffen, Rohrverbin-

- dungen und Hydrantenentleerungen verdrängen, beschädigen oder unwirksam machen können
- Belastungen durch Kippmomente, die vom Baum ausgehen
- Entwurzelungen von Bäumen bei Sturm- und Schneebruchschäden
- Verwendung aggressiver Böden und Materialien bei Pflanzungen
- Verwendung von Düngemitteln, die den Leitungswerkstoff, dessen Umhüllung oder die Dichtung angreifen
- Arbeiten an Pflanzgruben oder am Wurzelwerk
- Entzug von Feuchtigkeit aus dem Erdboden durch Bäume, der zu einer Reduzierung der Strombelastbarkeit und der Lebensdauer von Kabeln führt
- erschwerte Überwachung des Betriebszustandes
- erschwerte Schadensbehebung und damit längere Versorgungsunterbrechungen
- Erhöhung der Blitzgefahr für unterirdische Versorgungsanlagen durch die Ableitfunktion der Bäume.

Insgesamt können Betrieb, Überwachung und Reparatur von uVEA durch Bäume oder fest eingebaute Pflanzkübel erschwert und zeitaufwendig werden.

Die erschwerte Zugänglichkeit kann im Schadenfall zu erhöhten Risiken (z. B. bei Gas) für Personen und Sachen führen.

2.4 Zusammenwirken der Beteiligten

Die konkurrierenden Interessen erfordern die gegenseitige Rücksichtnahme und ein rechtzeitiges Zusammenwirken aller Beteiligten bei der Planung und Durchführung von Bau- und Unterhaltungsmaßnahmen.

Ziel ist, die gesetzlich geforderte Ver- und Entsorgungssicherheit und den öffentlichen Auftrag zur Begrünung zu koordinieren.

Bei Beginn der Planungen für Baumpflanzungen sind deshalb über eine Koordinierungsstelle (Kost) alle im Straßenbereich tangierten VEU zur Stellungnahme aufzufordern, damit ihre Belange hinsichtlich der vorhandenen und geplanten uVEA berücksichtigt und evtl. notwendige Schutzmaßnahmen getroffen werden können.

Bei Beginn der Planungen von unterirdischen Ver- und Entsorgungsanlagen im Bereich vorhandener Bäume sind die zuständigen Garten- oder Grünflächenämter zur Stellungnahme aufzufordern, damit der Schutz der Bäume durch besondere Bauweisen oder Schutzmaßnahmen gewährleistet wird.

Bei der Festlegung von Leitungstrassen zur Verlegung von uVEA sind Trassen für Baumpflanzungen zu

berücksichtigen. Dies gilt besonders für neu anzulegende Straßenflächen, aber auch für bestehende Verkehrsflächen, bei denen eine nachträgliche Begrünung oder straßenbautechnische Umbaumaßnahme zu erwarten sind.

3 Pflanzungen von Bäumen im Bereich bestehender unterirdischer Ver- und Entsorgungsanlagen

3.1 Planung

Werden Pflanzmaßnahmen im Bereich öffentlicher Flächen von den Grünflächenämtern geplant, so sind die Betreiber von Ver- und Entsorgungsanlagen rechtzeitig in die Planung einzubeziehen. Hierzu ist den Leitungsträgern ein Lageplan, in der Regel M 1:500, vorzulegen, in den die vorhandenen und geplanten Baumstandorte eingetragen sind.

Die Planung neuer Baumstandorte ist auf Grund des Leitungsbestandes und der Baumart im Einzelfalle abzustimmen. Insbesondere die vorhandenen Hausanschlüsse sind zu beachten.

Leitungstrassen sind grundsätzlich von Baumpflanzungen freizuhalten. Die Leitungsabstände der DIN 1998 können nicht immer maßgebend sein. Die dort angegebenen Maße sollen nur Empfehlung für die Planung sein. Insbesondere in den verdichteten Kernbereichen der Innenstädte können die Abstände der DIN 1998 des öfteren nicht eingehalten werden.

Um den Forderungen nach Begrünung der Innenstädte Rechnung tragen zu können, müssen besondere Maßnahmen getroffen werden, wenn die Pflanzungen dicht an bestehenden uVEA vorgenommen werden.

Es ist zu berücksichtigen, daß die Wurzeln des Straßenbaumes über die angegebenen Abstände hinausreichen und er diese über weite Strecken dort ausbildet, wo er ein entsprechendes Angebot an Nährstoffen, Wasser und Luft vorfindet.

3.2 Abstände von Baumpflanzungen zu bestehenden Versorgungsleitungen

Die nachfolgenden Maße beziehen sich auf den horizontalen Abstand der Stammachse von der Außenhaut der Versorgungsanlage.

3.2.1 Abstände über 2,50 m

Bei einem Abstand von über 2,50 m sind Schutzmaßnahmen in der Regel nicht erforderlich.

3.2.2 Abstände von 1,00–2,50 m

Bei einem Abstand zwischen 1,00 und 2,50 m ist in Abhängigkeit von Baum- und Leitungsart der Einsatz von Schutzmaßnahmen zu prüfen.

3.2.3 Abstände unter 1,00 m

Bei einem Abstand unter 1,00 m ist eine Baumpflanzung im Ausnahmefall unter Abwägung der Risiken möglich. Schutzmaßnahmen sind zu vereinbaren.

3.3 Abstände von Baumpflanzungen zu bestehenden Entsorgungsleitungen

Die nachfolgenden Maße beziehen sich auf den horizontalen Abstand der Stammachse von der Außenhaut der Entsorgungsanlage.

3.3.1 Abstände über 2,50 m

Bei einem Abstand über 2,50 m sind Schutzmaßnahmen in der Regel nicht erforderlich; der Bauzustand der Entsorgungsanlage ist zu berücksichtigen.

3.3.2 Abstände unter 2,50 m

Bei Abständen unter 2,50 m sind Schutzmaßnahmen gegen Durchwurzeln erforderlich, wenn die Kanaltiefe nicht mehr als 2,00 m beträgt.

Bei Abständen unter 1,50 m können Reparaturen nicht mehr durchgeführt werden, ohne den Baum zu beseitigen oder aufwendige Bauverfahren anzuwenden.

3.4 Pflanzgruben

Pflanzgruben sind von Hand anzulegen, wenn die Außenkante einen geringeren Abstand als 0,50 m zur Außenhaut der uVEA hat.

3.5 Pflanzabstände der Bäume untereinander

Der Pflanzabstand der Bäume, die in einer Baumreihe parallel zu einer uVEA gepflanzt werden sollen, ist abhängig von der Baumart, dem Abstand von der Leitungstrasse und von der Leitungsart.

Er soll für kleinkronige Bäume wegen der Regelrohrlänge 6,00 m nicht unterschreiten, großkronige Bäume benötigen größere Abstände.

3.6 Abstand von Baumpflanzungen zu oberirdischen Leitungselementen

Der Pflanzabstand von Bäumen zu oberirdischen Leitungselementen (Schächte, Armaturen, Hydranten, Verteilerschränke usw.) soll in der Regel 2,00 m nicht unterschreiten. Diese Elemente müssen aus Sicherheitsgründen jederzeit zugänglich sein.

3.7 Schutzmaßnahmen

Sofern nach 3.2 und 3.3 Schutzmaßnahmen erforderlich werden, bedürfen diese der Abstimmung zwischen den Beteiligten.

Möglich sind z. B.:

- Trennwände aus Stahl, Beton oder wurzelfeste Kunststoffplatten

- ringförmige Trennwand
- Schutzrohre, längsgeteilte Schutzrohre.

Ungeeignet sind z. B.:

- dünnwandige Folien ($d < 2$ mm), Abdeckhauben, Trennwände mit ungeschützten Fugen
- Kabelkanalformsteine aus Beton.

3.7.1 Einbau von parallelen Trennwänden (Systemskizze s. Anlage 1)

Trennwände müssen von der Oberfläche bis mindestens auf Sohlhöhe der uVEA geführt werden. Sie müssen aus schwer verrottbarem Material sein, d. h. Beton, Stahl oder geeignete Kunststoffe.

Der Abstand zwischen der Trennwand und der unterirdischen Leitung soll im Regelfall 0,30 m, bei Verlegetiefen $> 1,25$ m, 0,50 m nicht unterschreiten.

Die Länge der Trennwand soll — gemessen vom Stamm — je nach Baumart, beidseitig 1,50–2,00 m betragen.

3.7.2 Ringförmige Trennwände (Systemskizze s. Anlage 2)

Ringförmige Trennwände (Beton- oder Kunststoffringe) bieten sich im Ausnahmefall als Schutzmaßnahme an, wenn der Baum zwischen Versorgungsleitungen gepflanzt werden soll.

Die Verwendung von halbierten Ringen ist anzustreben, um den Wasserhaushalt innerhalb des Schutzringes zu verbessern und teilweisen Wurzelaustritt zu ermöglichen.

Die Mindestabstände für ein Arbeiten an den uVEA gelten wie unter 3.7.1. Die Tiefe der ringförmigen Trennwände muß bis auf Sohlhöhe reichen, aber nur maximal 0,80 m betragen.

Da nur wenige kleinkronige Bäume für diese Pflanzform geeignet sind, ist eine beidseitige Anordnung von Trennwänden gem. 3.7.1 vorzuziehen, um das Wachstum des Baumes sicherzustellen.

3.7.3 Längsgeteilte Schutzrohre

Der Einbau von längsgeteilten Schutzrohren sollte für Rohrleitungen auf Einzelfälle beschränkt werden.

Die Länge der längsgeteilten Schutzrohre soll, gemessen vom Stamm, beidseitig 2,00 m betragen.

Längsgeteilte Kunststoff-Schutzrohre sind bei Kabelleitungen den Trennwänden nach 3.7.1 und 3.7.2 vorzuziehen, dürfen jedoch bei hochbelasteten Starkstromkabeln eine Länge von 4,00 m im Einzelfall nicht überschreiten. Die Schutzrohre sollten allseitig dicht verschlossen sein. Tonhalbschalen schützen Kabel nicht vor Baumwurzeln.

3.8 Pflanzbehälter

Ist wegen uVEA eine Baumpflanzung in der Straße nicht möglich, so können in Einzelfällen Pflanzbehälter unter Beachtung der Gehölzauswahl in entsprechender Größe in Frage kommen.

3.8.1 Aufstellung von Pflanzkübeln

Pflanzkübel können über uVEA aufgestellt werden, wenn gewährleistet ist, daß sie einschließlich der Bepflanzung abhebbar und transportierbar sind.

3.8.2 Hochbeete und Pflanztröge ohne Bodenplatte

Hier gelten im Einzelfall die Schutzmaßnahmen nach 3.2.

3.8.3 Pflanztröge unter Gelände

Pflanztröge unter Gelände sind ungeeignet, da sie das Baumwachstum behindern und nicht den angestrebten Schutz der uVEA bieten.

4 Bau von uVEA im Wurzelbereich vorhandener Bäume

(Systemskizze s. Anlage 3)

4.1 Planung

Werden uVEA im Bereich vorhandener Bäume geplant, so sind die Grünflächenämter in die Planung einzu beziehen.

Sind keine entsprechenden Unterlagen vorhanden, so sind die Baumstandorte vom Veranlasser einzumessen und im Lageplan, in der Regel im Maßstab 1 : 500, darzustellen.

Es ist der Leitungsbestand aller tangierten VEU festzustellen und ihre Stellungnahme einzuholen.

Bei der Festlegung der Trasse der uVEA sind die Lebensmöglichkeiten der Bäume und der spätere Betrieb sowie die Wartung der Anlagen zu berücksichtigen.

Es ist in jedem Einzelfall zu prüfen, ob bei Erdkabelverlegungen für spätere Netzerweiterungen zusätzliche Leerrohre im Wurzelbereich verlegt werden.

Bereits im Planungsstadium sind wurzelschützende Maßnahmen wie Durchbohrungen, Durchpressungen oder der Bau von Wurzelvorhängen in Abstimmung mit den Grünflächenämtern zu prüfen.

4.2 Abstände von uVEA zu Bäumen

Grundsätzlich sollen Aufgrabungen nicht dichter als 2,50 m vom Stamm ausgeführt werden.

Kommt ein geringer Abstand in Betracht, so können im Einvernehmen der Beteiligten Schutzmaßnahmen in Abhängigkeit vom vorhandenen Wurzelwerk vereinbart werden.

Innerhalb des Wurzelbereiches dürfen Schachtungen nur in Handarbeit ausgeführt werden.

Bei der Anwendung von Sonderschutzmaßnahmen sind DIN 18 920 und »Richtlinien für die Anlage von Straßen, Teil: Landschaftsgestaltung RAS-LG, Abschnitt 4: Schutz von Bäumen und Sträuchern im Bereich von Baustellen RAS-LG 4« zu beachten.

4.3 Durchführung der Erdarbeiten

Wird der Wurzelbereich von Bäumen bei der Verlegung von uVEA angeschnitten, so ist der ausgehobene oder verbesserte Boden wieder in den Graben einzubringen, sofern nicht aus Gründen des Straßenbaues oder der Leitungsverlegung andere Maßnahmen erforderlich werden.

Diese sind mit den Grünflächenämtern abzustimmen.

Für die Leitungszonen gelten die Vorschriften der jeweiligen Leitungsbetreiber.

Arbeiten im Wurzelbereich von Bäumen sind in möglichst kurzer Zeit durchzuführen, um den Einfluß von Trockenheit und Frost zu begrenzen. Gegebenenfalls ist zu wässern. Müssen Wurzeln durchtrennt werden, sind sie schneidend zu durchtrennen, größere Schnittstellen zu glätten und mit Wundverschlußmittel zu versorgen.

Wird durch die Baumaßnahmen die Standsicherheit von Bäumen gefährdet, muß eine Verankerung erfolgen.

5 Maßnahmen bei geplanten Unterhaltungsarbeiten

5.1 Maßnahmen der Ver- und Entsorgungsunternehmen

Arbeiten an bestehenden uVEA innerhalb von Baumpflanzungen sind mit dem Grünflächenamt abzustimmen. Im übrigen gilt Abschnitt 4.

5.2 Maßnahmen der Grünflächenämter

Bei Aufgrabungsarbeiten, Bodenlüftungsmaßnahmen, Injektionsdüngungen und beim Eintreiben von Pfählen besteht Erkundigungspflicht nach vorhandenen Versorgungs- und Hausanschlußleitungen.

Arbeiten im Bereich von vorhandenen uVEA sind rechtzeitig mit dem VEU abzustimmen.

6 Sofortmaßnahmen bei Störungen und Schäden

6.1 Störungen an uVEA

Bei nicht vorgeplanten unaufschiebbaren Reparaturarbeiten (z. B. in Störungsfällen) im Bereich von Baumpflanzungen ist das VEU berechtigt, insbesondere zur Abwendung einer unmittelbar drohenden Gefahr für

Personen, Sachwerte etc. oder zur Aufrechterhaltung der Ver- und Entsorgung, mit den Arbeiten sofort zu beginnen und alle hierfür erforderlichen Maßnahmen, u. a. auch das Fällen von Bäumen, durchzuführen. Die zuständigen Ämter werden zum nächstmöglichen Zeitpunkt von diesen Maßnahmen verständigt.


6.2 Schäden an Bäumen

Bei Windwurf und Entfernen des Wurzelstockes von Bäumen sind die VEU sofort zu benachrichtigen, wenn uVEA betroffen sein können.

Anlage 1 zum Merkblatt über Baumstandorte und unterirdische Ver- und Entsorgungsanlagen

Einbau von parallelen Trennwänden


(Systemskizze zu Abschnitt 3.7.1)

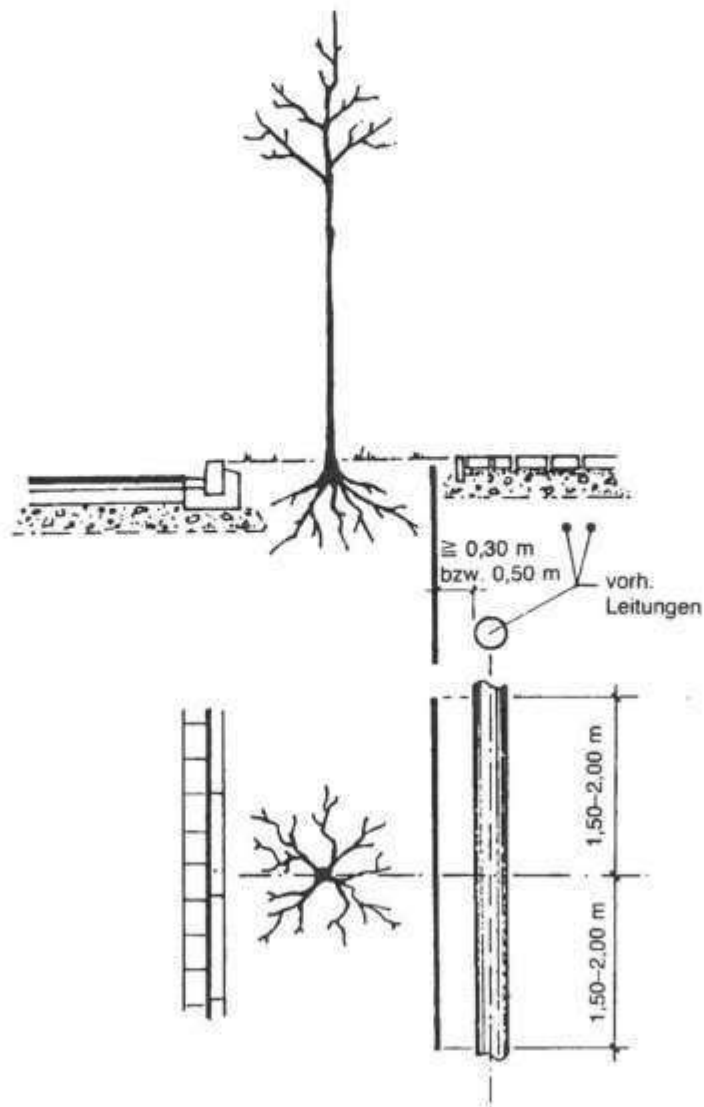

Anlage 2 zum Merkblatt über Baumstandorte und unterirdische Ver- und Entsorgungsanlagen

Ringförmige Trennwände


(Systemskizze zu Abschnitt 3.7.2)

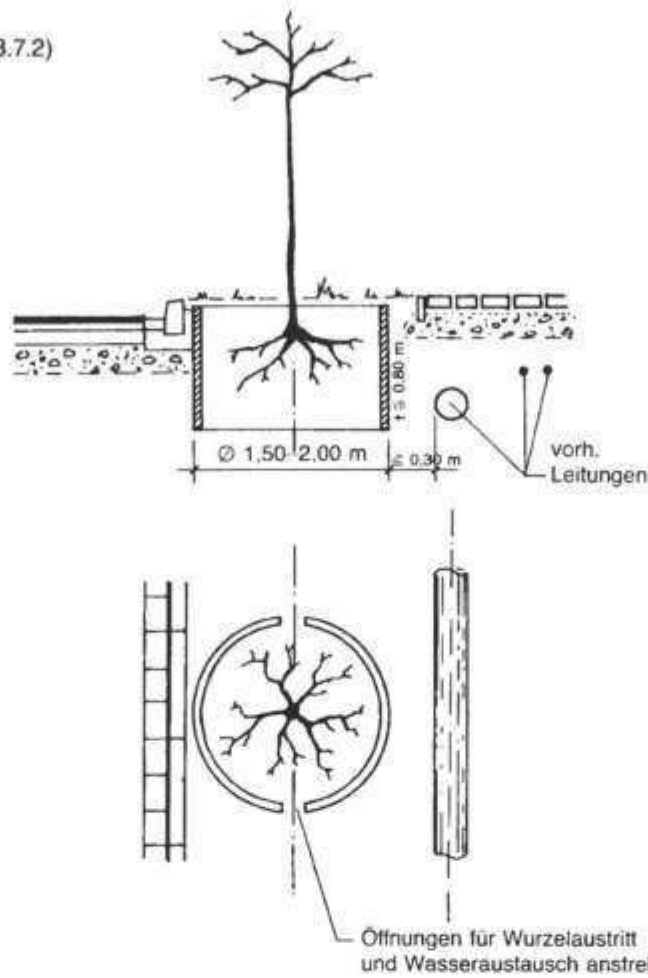


Anlage 3 zum Merkblatt über Baumstandorte und unterirdische Ver- und Entsorgungsanlagen

Bau von uVEA im Wurzelbereich vorhandener Bäume

(Systemskizze zu Abschnitt 4)

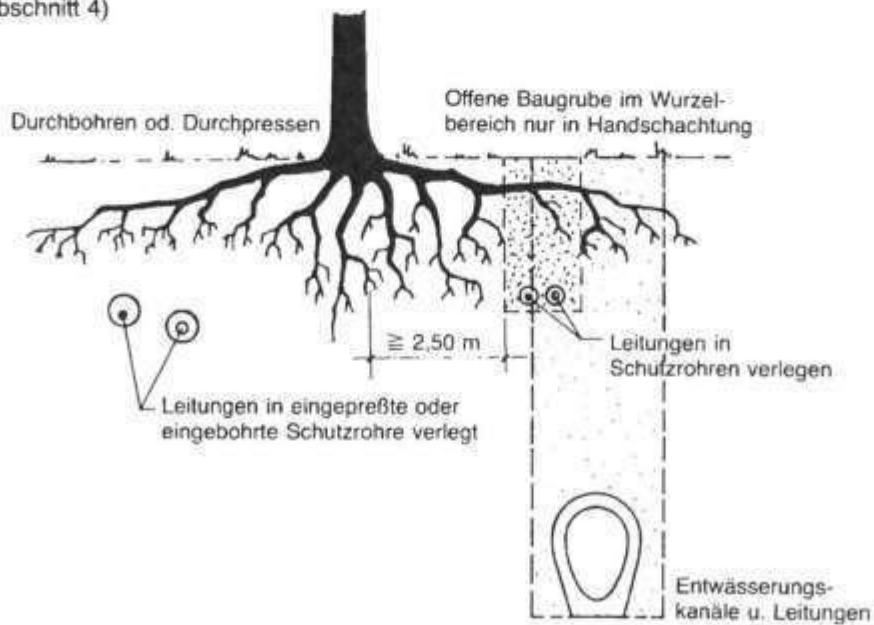

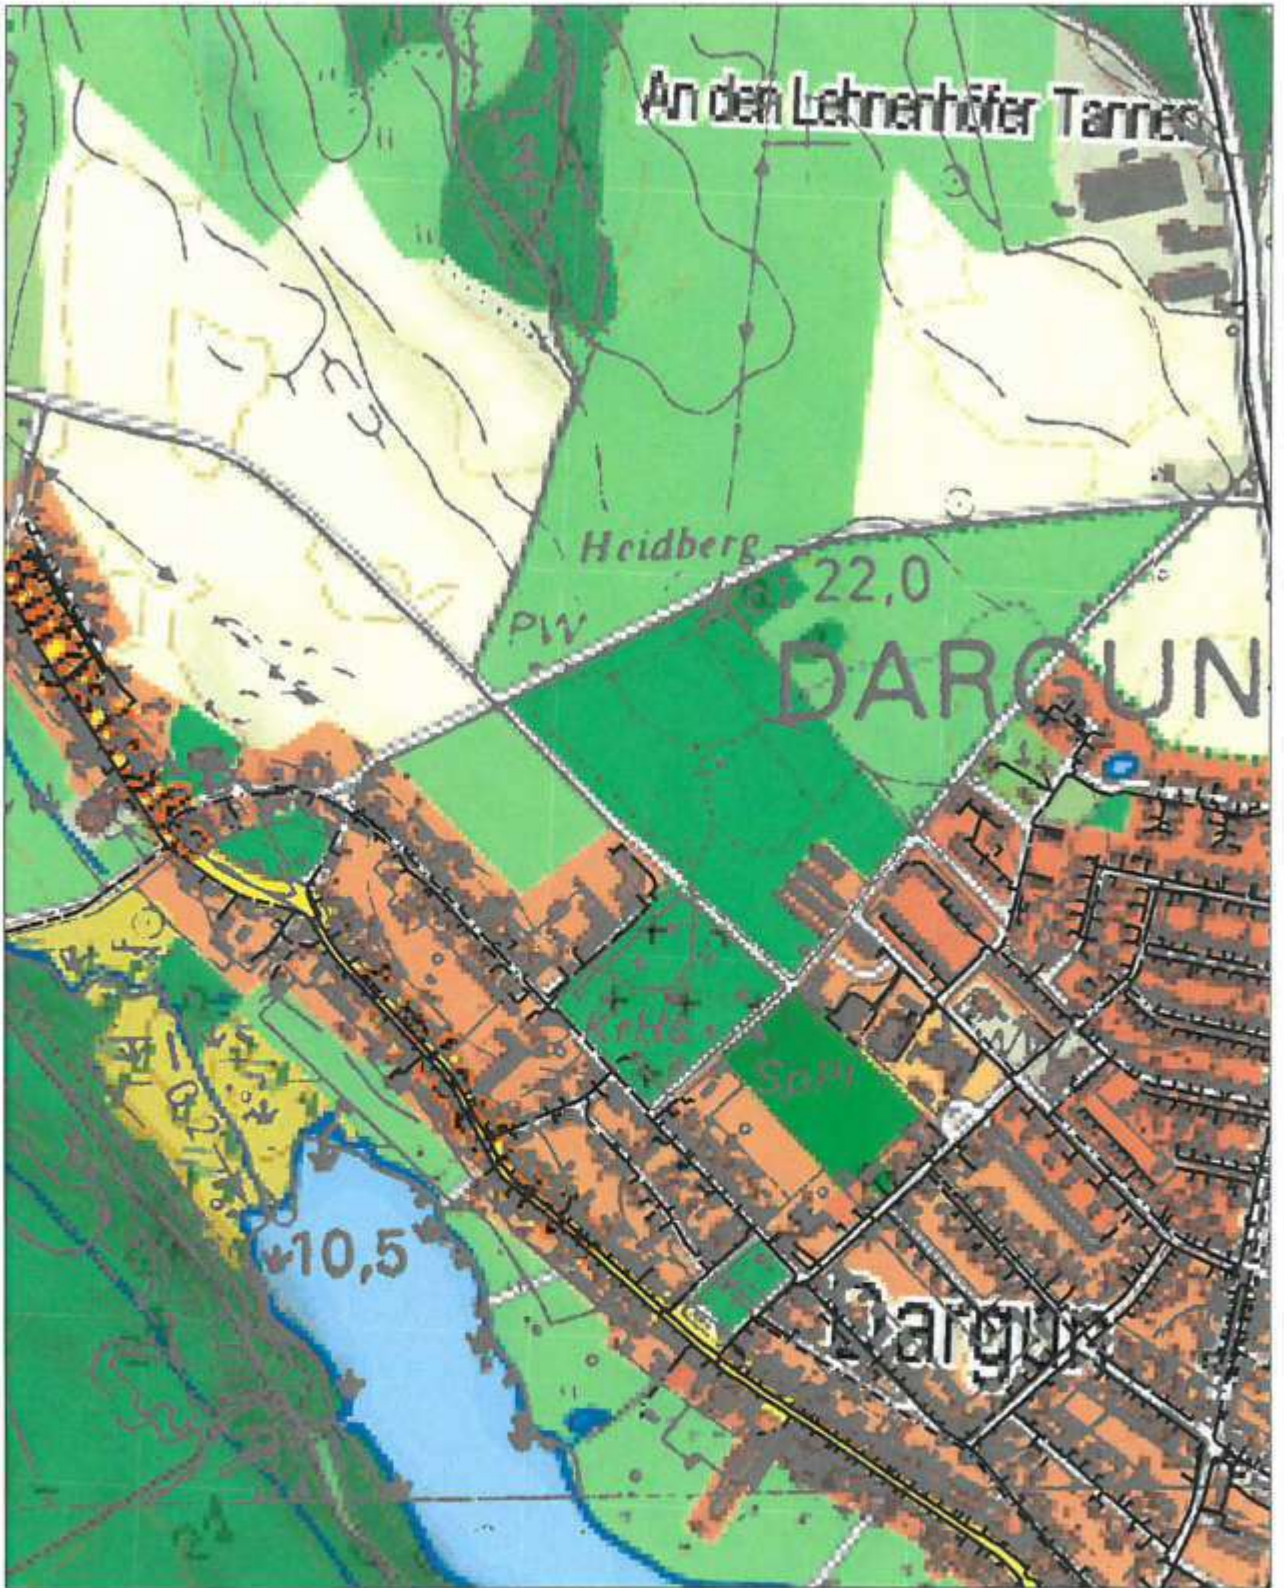

AT/Vh-Bez.: Kein aktiver Auftrag		AT/Vh-Nr.: Kein aktiver Auftrag	
TI NL	Ost	Übersichtsplan	
PTI	Mecklenburg-Vorpommern		
ONB	Dargun		
Bemerkung: Dargun		AsB	1
		VsB	3994A
		Name	TI NL O PTI 23 M Hundt KV
		Datum	09.01.2020
		Sicht	Lageplan
		Maßstab	1:8000
		Blatt	1

Schulz, Fanny-Maria

Von: Koehn, Lisa
Gesendet: Mittwoch, 8. Januar 2020 10:23
An: Schulz, Fanny-Maria
Betreff: WG: Stellungnahme für Vorhaben der Stadt Dargun

Von: C.Boerger@sw-teterow.de <C.Boerger@sw-teterow.de>
Gesendet: Mittwoch, 8. Januar 2020 09:39
An: Info <Info@baukonzept-nb.de>
Betreff: Stellungnahme für Vorhaben der Stadt Dargun

Sehr geehrte Damen und Herren,

für die Vorhaben "1. Änderung des Bebauungsplanes Nr. 16 Sport- und Freizeitpark Dargun der Stadt Dargun" und "1. Änderung des Flächennutzungsplanes der Stadt Dargun" hat der Zweckverband "Wasser/Abwasser Mecklenburgische Schweiz" kein Anlagenbestand. Somit ist eine Beteiligung nicht erforderlich.

Mit freundlichen Grüßen

Christian Börger

Christian Börger
SBL Anschlusswesen
E-Mail: C.Boerger@sw-teterow.de
Tel.: 03996 153395
Fax: 03996 174744
<http://www.sw-teterow.de>

Stadtwerke Teterow GmbH
Gesstr. 26
17166 Teterow
E-Mail: info@sw-teterow.de
Tel.: +49 3996/1533-0
Fax: +49 3996/1533-15
Geschäftsführer: Hagen Frank Böhme
Amtsgericht Rostock HRB 5672
Steuer-Nr. 079/133/30026 USt-ID DE137237381

*****HAFTUNGS AUSSCHLUSS / DISCLAIMER *****

Die Informationen, die in dieser Kommunikation enthalten sind, sind ausschliesslich und allein fuer den Empfaenger bestimmt. Die Verwendung durch Dritte ist untersagt. Die Stadtwerke Teterow GmbH ist nur fuer die von ihr eingegebenen Informationen verantwortlich, jedoch nicht fuer die einwandfreie Uebertragung oder im Zusammenhang mit der Uebertragung oder dem Empfang eingetretene Veraenderungen oder Verzoegerungen. Diese E-Mail enthaelt vertrauliche und/oder rechtlich geschuetzte Informationen. Wenn Sie nicht der richtige Adressat sind oder diese E-Mail irrtuemlich erhalten haben, informieren Sie bitte sofort den Absender und vernichten Sie diese Mail. Das unerlaubte Kopieren sowie die unbefugte Weitergabe dieser Mail ist nicht gestattet.



Straßenbauamt Neustrelitz



Straßenbauamt Neustrelitz · PF 1246 · 17222 Neustrelitz

Bearbeiter: Herr Sohrweide

Telefon: 03981/ 460 318

Mail: karsten.sohrweide@sbv.mv-regierung.de

BAUKONZEPT Neubrandenburg GmbH
Gerstenstraße 9
17034 Neubrandenburg



Az: 1331-555-23

Neustrelitz, 10.01.2020

Tgb.-Nr. 57/2020

1. Änderung des Flächennutzungsplanes der Stadt Dargun 1. Änderung des Bebauungsplanes Nr. 16 „Sport- und Freizeitpark Dargun“ Ihre Schreiben vom 20.12.2019

Sehr geehrte Damen und Herren,

die Unterlagen zum o.a. Flächennutzungs- und Bebauungsplan habe ich bezüglich der vom Straßenbauamt Neustrelitz zu vertretenden Belange geprüft.

Der Geltungsbereich liegt nicht an einer Bundes- oder Landesstraße, so dass die Zuständigkeit der Straßenbauverwaltung des Landes Mecklenburg-Vorpommern nicht berührt wird. Die verkehrliche Erschließung erfolgt über gemeindliche Straßen und Wege.

Ich gehe davon aus, dass im Zusammenhang mit dem geplanten Neubau der B 110 – Ortsumgehung Dargun, wie in der Begründung zum B-Plan beschrieben, die Immissionsschutzanforderungen entsprechend den gesetzlichen Vorschriften ausreichend Berücksichtigung finden. Somit ist auszuschließen, dass gegenüber der Straßenbaubehörde immissionsschutzrechtliche Ansprüche bzw. Forderungen geltend gemacht werden können.

Seitens des Straßenbauamtes Neustrelitz bestehen insofern keine Bedenken zu den 1. Änderungen des F- und B-Planes mit Stand Oktober 2019.

Mit freundlichen Grüßen
Im Auftrag


Anke Kossack

Hausanschrift
Hertelstraße 8
17235 Neustrelitz

Telefon (03981) 460-0
Telefax (03981) 460 190

E-Mail
sba-nz@sbv.mv-regierung.de



Landesforst
Mecklenburg-Vorpommern
- Anstalt des öffentlichen Rechts -
Der Vorstand



Forstamt Dargun · Dorfstraße 69 · 17179 Finkenthal

Baukonzept Neubrandenburg GmbH
Gerstenstraße 9
17034 Neubrandenburg



Forstamt Dargun

Bearbeitet von: Frau Florkowski

Telefon: 03 99 71 / 30 93 - 0
Fax: 03 99 4 / 235 - 415
E-Mail: dargun@foa-mv.de

Aktenzeichen: 7444.382
(bitte bei Schriftverkehr angeben)

Finkenthal, 20. Januar 2020

1. Änderung des Bebauungsplans Nr. 16 Sport- und Freizeitpark Dargun der Stadt Dargun

hier: Anforderung einer Stellungnahme gemäß § 4 Absatz 1 BauGB,
Mitteilung des Umfangs und Detaillierungsgrades der Umweltprüfung

hier: Stellungnahme des Forstamtes – zuständig lt. § 35 Landeswaldgesetz M-V (LWaldG M-V)¹

Sehr geehrte Damen und Herren,

für Punkt 2. Grundlagen der Planung bitte ich Sie, die Gesetzmäßigkeiten zum Landeswaldgesetz M-V zu ergänzen:

Waldgesetz für das Land Mecklenburg-Vorpommern (Landeswaldgesetz -LWaldG) in der Fassung der Bekanntmachung vom 27. Juli 2011 (GVOBl. M-V S. 870), letzte berücksichtigte Änderung: § 3 geändert durch Artikel 4 des Gesetzes vom 5. Juli 2018 (GVOBl. M-V S. 219)

Grundsätzlich sind für alle geplanten Maßnahmen im Geltungsbereich des o.g. B-Plan folgende **Grundsätze** des Landeswaldgesetzes M-V zu beachten bzw. einzuhalten:

1.) Walddefinition

Wald im Sinne des § 2 des LWaldG ist jede mit Waldgehölzen bestockte Grundfläche. Waldgehölze sind alle Waldbaum- und Waldstraucharten. Bestockung ist der flächenhafte Bewuchs mit Waldgehölzen, unabhängig von Regelmäßigkeit und Art der Entstehung. In der Regel ist dies ein zusammenhängender Bewuchs mit Waldgehölzen mit einer Mindestflächengröße von 2.000 m², einer mittleren Breite von 25 Metern, und einer mittleren Höhe von 1,5 Metern oder zusätzlich einem Alter von 6 Jahren im Falle von Waldsukzessionen. Als Wald gelten auch kahlgeschlagene oder verlichtete Grundflächen, Waldwege, Waldeinteilungs- und Sicherungstreifen, Waldwiesen,

Vorstand: Manfred Baum

Landesforst Mecklenburg-Vorpommern
- Anstalt des öffentlichen Rechts -
Fritz - Reuter - Platz 9
17139 Malchin

Bankverbindung:
Deutsche Bundesbank
BIC: MARKDEF1150
IBAN: DE87 1500 0000 0015 0015 30
Steuernummer: 079/133/80058

Telefon: 0 39 94/ 2 35-0
Telefax: 0 39 94/ 2 35-4 00
E-Mail: zentrale@foa-mv.de
Internet: www.wald-mv.de

Waldblößen, Lichtungen, Waldpark- und Walderholungsplätze sowie als Vorwald dienender Bewuchs.

Nicht als Wald gelten z.B.:

- in der Feldflur oder im bebauten Gebiet gelegene kleinere Flächen, die mit einzelnen Baumgruppen, Baumreihen oder Hecken bestockt sind,
- mit Waldgehölzen bestockte Grundflächen, die die Mindestgröße von 0,2 ha nicht erreichen

2.) Waldabstand

Lt. § 20 Landeswaldgesetz M-V ist zur Sicherung vor Gefahren durch Windwurf und Waldbrand bei der Errichtung von baulichen Anlagen ein Abstand zum Wald von **30 Metern** einzuhalten.

Dieser ist von der Außenkante der baulichen Anlage bis zur Waldgrenze zu bemessen und **beginnt bereits mit dem Traufbereich des Waldes**.

3.) Waldumwandlung

Laut § 15 (1) Landeswaldgesetz M-V¹ darf Wald nur mit vorheriger Genehmigung der Forstbehörden (untere Forstbehörde) gerodet und in eine andere Nutzungsart überführt werden (Umwandlung).

4.) Erstaufforstung/Ersatzaufforstung

Gemäß § 25 (1) Landeswaldgesetz M-V bedürfen Erstaufforstungen der Genehmigung der Forstbehörden (untere Forstbehörde).

Als Träger öffentlicher Belange kann ich Ihnen mitteilen, dass dem o.g. B-Plan aus forstlicher Sicht nichts entgegensteht.

Entsprechend Ihrer eingereichten Unterlagen ist von diesem Vorhaben kein Wald innerhalb des Bebauungsplans Nr.16 im Sinne des § 2 Landeswaldgesetz M-V betroffen.

Mit freundlichen Grüßen
Im Auftrag


Nefse
Forstamtsleiter

Waldgesetz für das Land Mecklenburg-Vorpommern (Landeswaldgesetz -LWaldG) in der Fassung der Bekanntmachung vom 27. Juli 2011 (GVOBl. M-V S. 870), letzte berücksichtigte Änderung: § 3 geändert durch Artikel 4 des Gesetzes vom 5. Juli 2018 (GVOBl. M-V S. 219)

Vorstand: Manfred Baum

Landesforst Mecklenburg-Vorpommern
- Anstalt des öffentlichen Rechts -
Fritz - Reuter - Platz 9
17139 Malchin

Bankverbindung:

Deutsche Bundesbank
BIC: MARKDEF1150
IBAN: DE87 1500 0000 0015 0015 30
Steuernummer: 079/133/80058

Telefon: 0 39 94/ 2 35-0

Telefax: 0 39 94/ 2 35-4 00

E-Mail: zentrale@ifoa-mv.de

Internet: www.wald-mv.de

**Landesamt für zentrale Aufgaben und Technik
der Polizei, Brand- und Katastrophenschutz
Mecklenburg-Vorpommern
Abteilung 3**



LPBK M-V, Postfach 19048 Schwerin

BAUKONZEPT Neubrandenburg GmbH
Gerstenstr. 9
17034 Neubrandenburg

bearbeitet von: Frau Thiemann-Groß
Telefon: 0385 / 2070-2800
Telefax: 0385 / 2070-2198
E-Mail: abteilung3@lpbk-mv.de
Aktenzeichen: LPBK-Abt3-TÖB-10290-2019

Schwerin, 30. Dezember 2019

Stellungnahme als Träger öffentlicher Belange

1. Änderung des Bebauungsplans Nr. 16 „Sport und Freizeitpark Dargun“ der Stadt Dargun

Ihre Anfrage vom 20.12.2019; Ihr Zeichen: 30388



Sehr geehrte Damen und Herren,

zu dem im Bezug stehenden Vorhaben baten Sie das Landesamt für zentrale Aufgaben und Technik der Polizei, Brand- und Katastrophenschutz Mecklenburg-Vorpommern (LPBK M-V) um Stellungnahme als Träger öffentlicher Belange.

Aufgrund des örtlich begrenzten Umfangs Ihrer Maßnahme und fehlender Landesrelevanz ist das LPBK M-V als obere Landesbehörde nicht zuständig.

Bitte wenden Sie sich bezüglich der öffentlichen Belange Brand- und Katastrophenschutz an den als untere Verwaltungsstufe **örtlich zuständigen Landkreis bzw. zuständige kreisfreie Stadt**.

Außerhalb der öffentlichen Belange wird darauf hingewiesen, dass in Mecklenburg-Vorpommern Munitionsfunde nicht auszuschließen sind.

Gemäß § 52 LBauO ist der Bauherr für die Einhaltung der öffentlich-rechtlichen Vorschriften verantwortlich.

Insbesondere wird auf die allgemeinen Pflichten als Bauherr hingewiesen, Gefährdungen für auf der Baustelle arbeitende Personen so weit wie möglich auszuschließen. Dazu kann auch die Pflicht gehören, vor Baubeginn Erkundungen über eine mögliche Kampfmittelbelastung des Baufeldes einzuholen.

Konkrete und aktuelle Angaben über die Kampfmittelbelastung (*Kampfmittelbelastungsauskunft*) der in Rede stehenden Fläche erhalten Sie gebührenpflichtig beim Munitionsbergungsdienst des LPBK M-V.

Postanschrift:
LPBK M-V
Postfach

19048 Schwerin

Hausanschrift:
LPBK M-V
Graf-Yorck-Straße 6

19061 Schwerin

Telefon: +49 385 2070 -0
Telefax: +49 385 2070 -2198
E-Mail: abteilung3@lpbk-mv.de
Internet: www.brand-kats-mv.de
Internet: www.polizei.mvnet.de

20

Auf unserer Homepage www.brand-kats-mv.de finden Sie unter „Munitionsbergungsdienst“ das Antragsformular sowie ein Merkblatt über die notwendigen Angaben.
Ein entsprechendes Auskunftsersuchen wird rechtzeitig vor Bauausführung empfohlen.

Ich bitte Sie in Zukunft diese Hinweise zu beachten und sende Ihnen Ihre Unterlagen zurück.

Mit freundlichen Grüßen
im Auftrag



Cornelia Thiemann-Groß



50Hertz Transmission GmbH – Heidestraße 2 – 10557 Berlin

Baukonzept Neubrandenburg GmbH
Gerstenstraße 9
17034 Neubrandenburg

50Hertz Transmission GmbH

TG
Netzbetrieb

Heidestraße 2
10557 Berlin

Datum
06.01.2020

Unser Zeichen
2020-000029-01-TG

Ansprechpartner/in
Frau Froeb

Telefon-Durchwahl
030 / 5150 - 3495

Fax-Durchwahl

E-Mail
leitungsauskunft@50hertz.com

Ihre Zeichen
30388 -led/köh

Ihre Nachricht vom
20.12.2019

Vorsitzender des Aufsichtsrates
Christiaan Peeters

Geschäftsführer
Stefan Kapferer, Vorsitz
Dr. Dirk Biermann
Sylvia Borcherdig
Dr. Frank Golletz
Marco Nix

Sitz der Gesellschaft
Berlin

Handelsregister
Amtsgericht Charlottenburg
HRB 84446

Bankverbindung
BNP Paribas, NL FFM
BLZ 512 106 00
Konto-Nr. 9223 7410 19
IBAN:
DE75 5121 0600 9223 7410 19
BIC: BNPADEFF

USt-Id.-Nr. DE613473551



1. Änderung des Bebauungsplans Nr. 16 "Sport- und Freizeitpark Dargun" der Stadt Dargun

Sehr geehrter Herr Meißner,

Ihr Schreiben haben wir dankend erhalten.

Nach Prüfung der Unterlagen teilen wir Ihnen mit, dass sich im Plangebiet derzeit keine von der 50Hertz Transmission GmbH betriebenen Anlagen (z. B. Hochspannungsfreileitungen und -kabel, Umspannwerke, Nachrichtenverbindungen sowie Ver- und Entsorgungsleitungen) befinden oder in nächster Zeit geplant sind.

Diese Stellungnahme gilt nur für den angefragten räumlichen Bereich und nur für die Anlagen der 50Hertz Transmission GmbH.

Zum Umfang und Detaillierungsgrad der Umweltprüfung äußern wir uns als Leitungsbetreiber nicht.

Freundliche Grüße

50Hertz Transmission GmbH


Kretschmer


Froeb

Amt Gnoien

Der Amtsvorsteher

Altkalen • Behren-Lübchin • Finkenthal • Stadt Gnoien • Walkendorf

Amt Gnoien • Postfach 1128 • 17176 Gnoien

www.amt-gnoien.de

Baukonzept Neubrandenburg GmbH
Gerstenstraße 9

17034 Neubrandenburg



Donnerstag, 16. Januar 2020

Hausanschrift:

Teterower Str. 11 a, 17179 Gnoien

Amt: Bau- und Ordnungsamt

Sachgebiet: Bau- und
Liegenschaftsverwaltung

Di 09.00 – 12.00 Uhr 13.00 – 18.00 Uhr

Do 09.00 – 12.00 Uhr 13.00 – 15.00 Uhr

Fr 08.00 – 10.00 Uhr

Ihre Ansprechpartnerin	Telefon	Fax	E-Mail
Frau Janke	039971 - 18223	039971 - 18219	janke@amt-gnoien.de

Vorhaben: 1. Änderung des Bebauungsplan Nr. 16 „Sport- und Freizeitpark Dargun“

hier: Anforderung einer Stellungnahme gemäß § 4 Absatz 1 BauGB, Mitteilung des Umfangs und Detaillierungsgrades der Umweltprüfung

Sehr geehrte Damen und Herren,

mit Schreiben vom 20.12.2019 wurden aus unserem Amtsbereich die Gemeinden Altkalen, Finkenthal und Behren-Lübchin zur o.g. Planung beteiligt.

Im Auftrage der oben genannten Gemeinden teile ich Ihnen mit, dass keine Einwände zur Planung geltend gemacht werden.

Gemeindliche Belange werden nicht berührt.

Falls Sie noch Fragen haben, können Sie mich gern unter der o.g. Telefonnummer anrufen.

Mit freundlichen Grüßen
Im Auftrag

M. Janke
Sachbearbeiterin

Bankverbindungen

OSPA Rostock

IBAN: DE39 1305 0000 0765 1111 10

BIC: NOLADE21ROS

Raiffeisenbank Mecklenburger Seenplatte eG

IBAN: DE56 1506 1618 0007 4196 35

BIC: GENODEF1WRN



Amt Gnoien

Der Amtsvorsteher

Altkalen • Behren-Lübchin • Finkenthal • Stadt Gnoien • Walkendorf

Amt Gnoien • Postfach 1128 • 17176 Gnoien

www.amt-gnoien.de

Baukonzept Neubrandenburg GmbH
Gerstenstraße 9

17034 Neubrandenburg



Donnerstag, 16. Januar 2020
Hausanschrift:
Teterower Str. 11 a, 17179 Gnoien
Amt: Bau- und Ordnungsamt

Sachgebiet: Bau- und
Liegenschaftsverwaltung

Di 09.00 – 12.00 Uhr 13.00 – 18.00 Uhr
Do 09.00 – 12.00 Uhr 13.00 – 15.00 Uhr
Fr 08.00 – 10.00 Uhr

Ihre Ansprechpartnerin	Telefon	Fax	E-Mail
Frau Janke	039971 - 18223	039971 - 18219	janke@amt-gnoien.de

Vorhaben: 1. Änderung des Bebauungsplan Nr. 16 „Sport- und Freizeitpark Dargun“

hier: Anforderung einer Stellungnahme gemäß § 4 Absatz 1 BauGB, Mitteilung des Umfangs und Detaillierungsgrades der Umweltprüfung

Sehr geehrte Damen und Herren,


mit Schreiben vom 20.12.2019 wurden aus unserem Amtsbereich die Gemeinden Altkalen, Finkenthal und Behren-Lübchin zur o.g. Planung beteiligt.

Im Auftrage der oben genannten Gemeinden teile ich Ihnen mit, dass keine Einwände zur Planung geltend gemacht werden.

Gemeindliche Belange werden nicht berührt.

Falls Sie noch Fragen haben, können Sie mich gern unter der o.g. Telefonnummer anrufen.

Mit freundlichen Grüßen
Im Auftrag

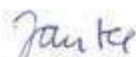
M. Janke
Sachbearbeiterin

Bankverbindungen

OSP A Rostock
IBAN: DE39 1305 0000 0765 1111 10
BIC: NOLADE21ROS

Raiffeisenbank Mecklenburger Seenplatte eG
IBAN: DE56 1506 1618 0007 4196 35
BIC: GENODEF1WRN

Amt Gnoien

Der Amtsvorsteher

Altkalen • Behren-Lübchin • Finkenthal • Stadt Gnoien • Walkendorf

Amt Gnoien • Postfach 1128 • 17176 Gnoien

www.amt-gnoien.de

Baukonzept Neubrandenburg GmbH
Gerstenstraße 9

17034 Neubrandenburg



Donnerstag, 16. Januar 2020
Hausanschrift:
Teterower Str. 11 a, 17179 Gnoien
Amt: Bau- und Ordnungsamt

Sachgebiet: Bau- und
Liegenschaftsverwaltung

Di 09.00 – 12.00 Uhr 13.00 – 18.00 Uhr
Do 09.00 – 12.00 Uhr 13.00 – 15.00 Uhr
Fr 08.00 – 10.00 Uhr

Ihre Ansprechpartnerin	Telefon	Fax	E-Mail
Frau Janke	039971 - 18223	039971 - 18219	janke@amt-gnoien.de

Vorhaben: 1. Änderung des Bebauungsplan Nr. 16 „Sport- und Freizeitpark Dargun“

hier: Anforderung einer Stellungnahme gemäß § 4 Absatz 1 BauGB, Mitteilung des Umfangs und Detaillierungsgrades der Umweltprüfung

Sehr geehrte Damen und Herren,


mit Schreiben vom 20.12.2019 wurden aus unserem Amtsbereich die Gemeinden Altkalen, Finkenthal und Behren-Lübchin zur o.g. Planung beteiligt.

Im Auftrage der oben genannten Gemeinden teile ich Ihnen mit, dass keine Einwände zur Planung geltend gemacht werden.

Gemeindliche Belange werden nicht berührt.

Falls Sie noch Fragen haben, können Sie mich gern unter der o.g. Telefonnummer anrufen.

Mit freundlichen Grüßen
Im Auftrag

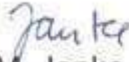
M. Janke
Sachbearbeiterin

Bankverbindungen

OSP A Rostock
IBAN: DE39 1305 0000 0765 1111 10
BIC: NOLADE21ROS

Raiffeisenbank Mecklenburger Seenplatte eG
IBAN: DE56 1506 1618 0007 4196 35
BIC: GENODEF1WRN

24